

1:200

REPUBLIKA HRVATSKA
 ŽUPANIJA: PRIMORSKO-GORANSKA
 Katastarska općina: MALI LOŠINJ-GRAD (MB: 302384)
 Katastarska čestica: 62/2 i 120/2
 Objekt: Caffe bar "Tamaris"
 Adresa: Lošinjskih brodograditelja 33

$$4.80 \times 4.30 = 20.64 \text{ m}^2$$

$$6.50 \times 3.40 = 22.10 \text{ m}^2$$

$$9.0 \times 1.0 = 9.0 \text{ m}^2$$

50.74 m²



Površina pod terasom: 50,74 m²



Rijeka, ožujak 2018.

Ovlaštena osoba za stručno obavljanje
 geodetskih poslova:

Dražen Lenac, dipl. ing. geod.

REPUBLIKA HRVATSKA

ŽUPANIJA: PRIMORSKO-GORANSKA


Katastarska općina: MALI LOŠINJ-GRAD (MB: 302384)

Katastarska čestica: 3600/1

Objekt: Buffet "Adriatic"

Adresa: Riva lošinjskih kapetana 32

Površina pod terasom: $53m^2 - 2m^2 \text{ ŽARDINJERA} = 51m^2$

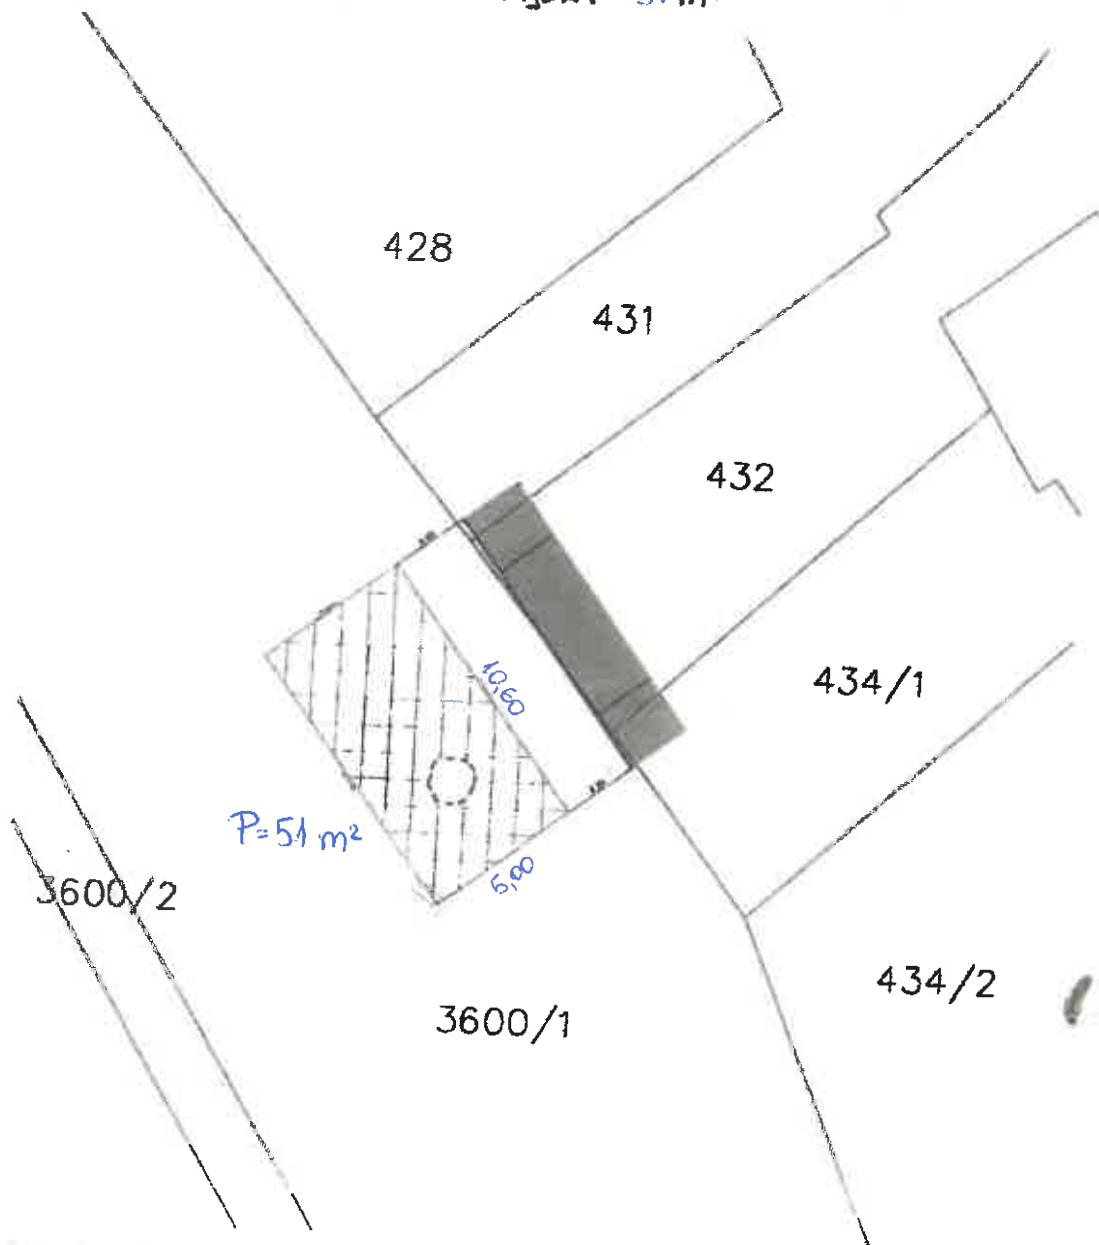

Rijeka, ožujak 2018.

Ovlaštena osoba za stručno obavljanje
geodetskih poslova:

Dražen Lenac, dipl. ing. geod.



SNIMAK IZVEDENOG STANJA TERASA

1:200

REPUBLIKA HRVATSKA

ŽUPANIJA: PRIMORSKO-GORANSKA

Katastarska općina: MALI LOŠINJ-GRAD (MB: 302384)

Katastarska čestica: 3600/1

Objekt: MAX BAR

Adresa: Riva lošinjskih kapetana 19



$$8.60 \times 0.6 = 5.16$$

$$55.16 \text{ m}^2$$



Površina pod terasom: $55.16 \text{ m}^2 - 7.00 \text{ m}^2 (\text{ulaz u linar}) = 48.16 \text{ m}^2$

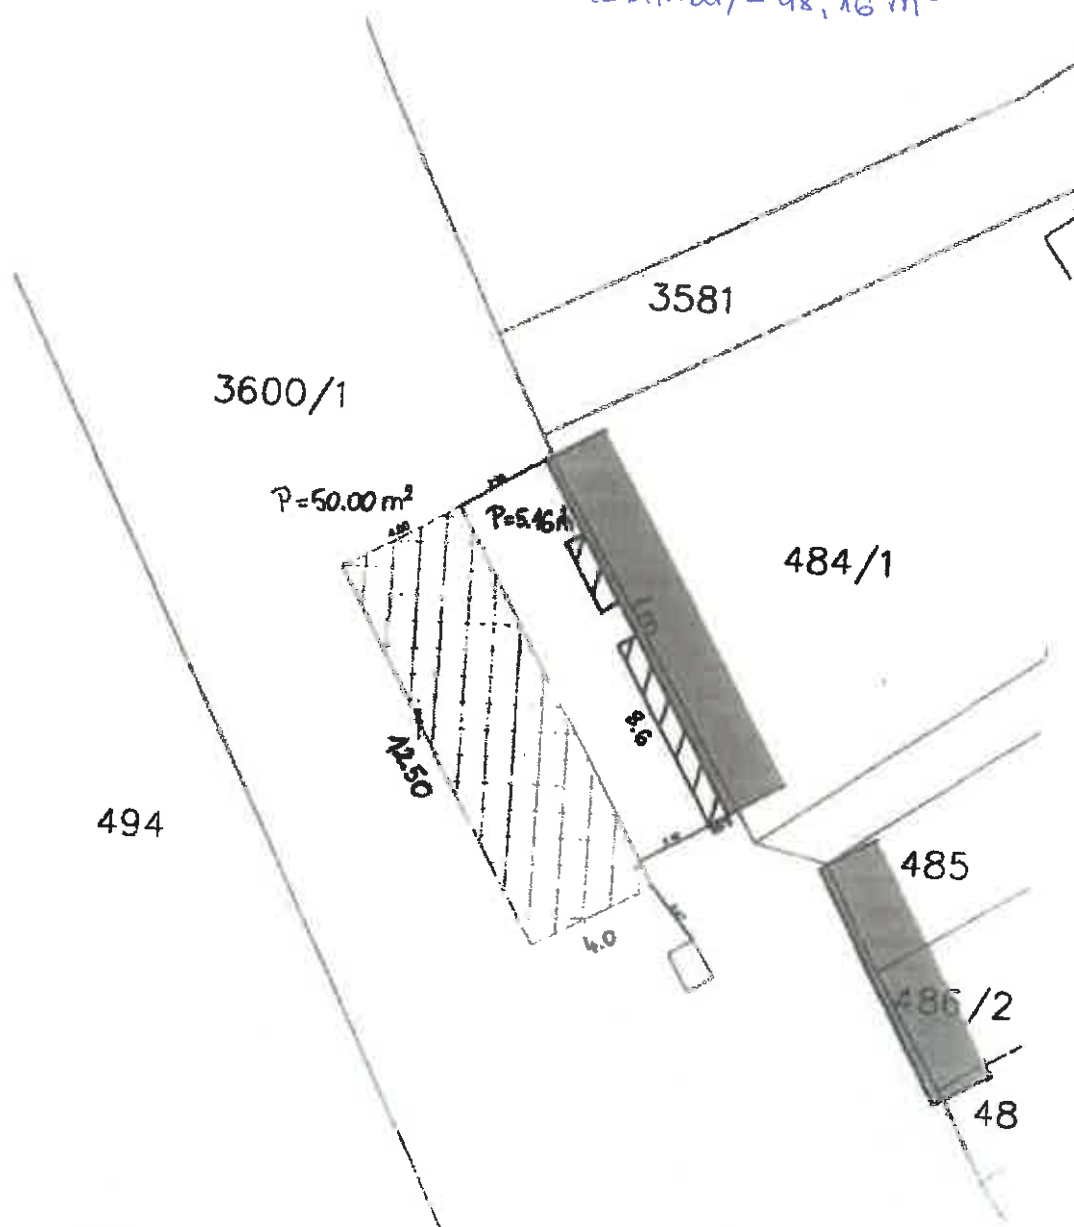

Rijeka, ožujak 2018.

Ovlaštena osoba za stručno obavljanje
geodetskih poslova:

Dražen Lenac, dipl. ing. geod.



SNIMAK IZVEDENOG STANJA TERASA

1:200

REPUBLIKA HRVATSKA

ŽUPANIJA: PRIMORSKO-GORANSKA

Katastarska općina: MALI LOŠINJ-GRAD (MB: 302384)

Katastarska čestica: 3600/1

Objekt: Bistro "Orhideja"

Adresa: Riva lošinjskih kapetana 18

Površina pod terasom: 43,80 m²

$$\begin{array}{r} 14,00 \text{ m}^2 \\ + 29,80 \text{ m}^2 \\ \hline 43,80 \text{ m}^2 \end{array}$$



Rijeka, ožujak 2018.

Ovlaštena osoba za stručno obavljanje
geodetskih poslova:

Dražen Lenac, dipl. ing. geod.

REPUBLIKA HRVATSKA

ŽUPANIJA: PRIMORSKO-GORANSKA

Katastarska općina: MALI LOŠINJ-GRAD (MB: 302384)

Katastarska čestica: 3600/1

Objekt: *Bistro-pizzeria "ORHIDEJA 1"*

Adresa: Riva lošinjskih kapetana 15

Površina pod terasom: *69 m²*

Rijeka, ožujak 2018.

Ovlaštena osoba za stručno obavljanje
geodetskih poslova:

Dražen Lenac, dipl. ing. geod.

REPUBLIKA HRVATSKA

ŽUPANIJA: PRIMORSKO-GORANSKA

Katastarska općina: MALI LOŠINJ-GRAD (MB: 302384)


Katastarska čestica: 3600/1

Objekt: Caffèbar-restoran "Bocca vera"

Adresa: Riva lošinjskih kapetana 10



Površina pod terasom: 83m²

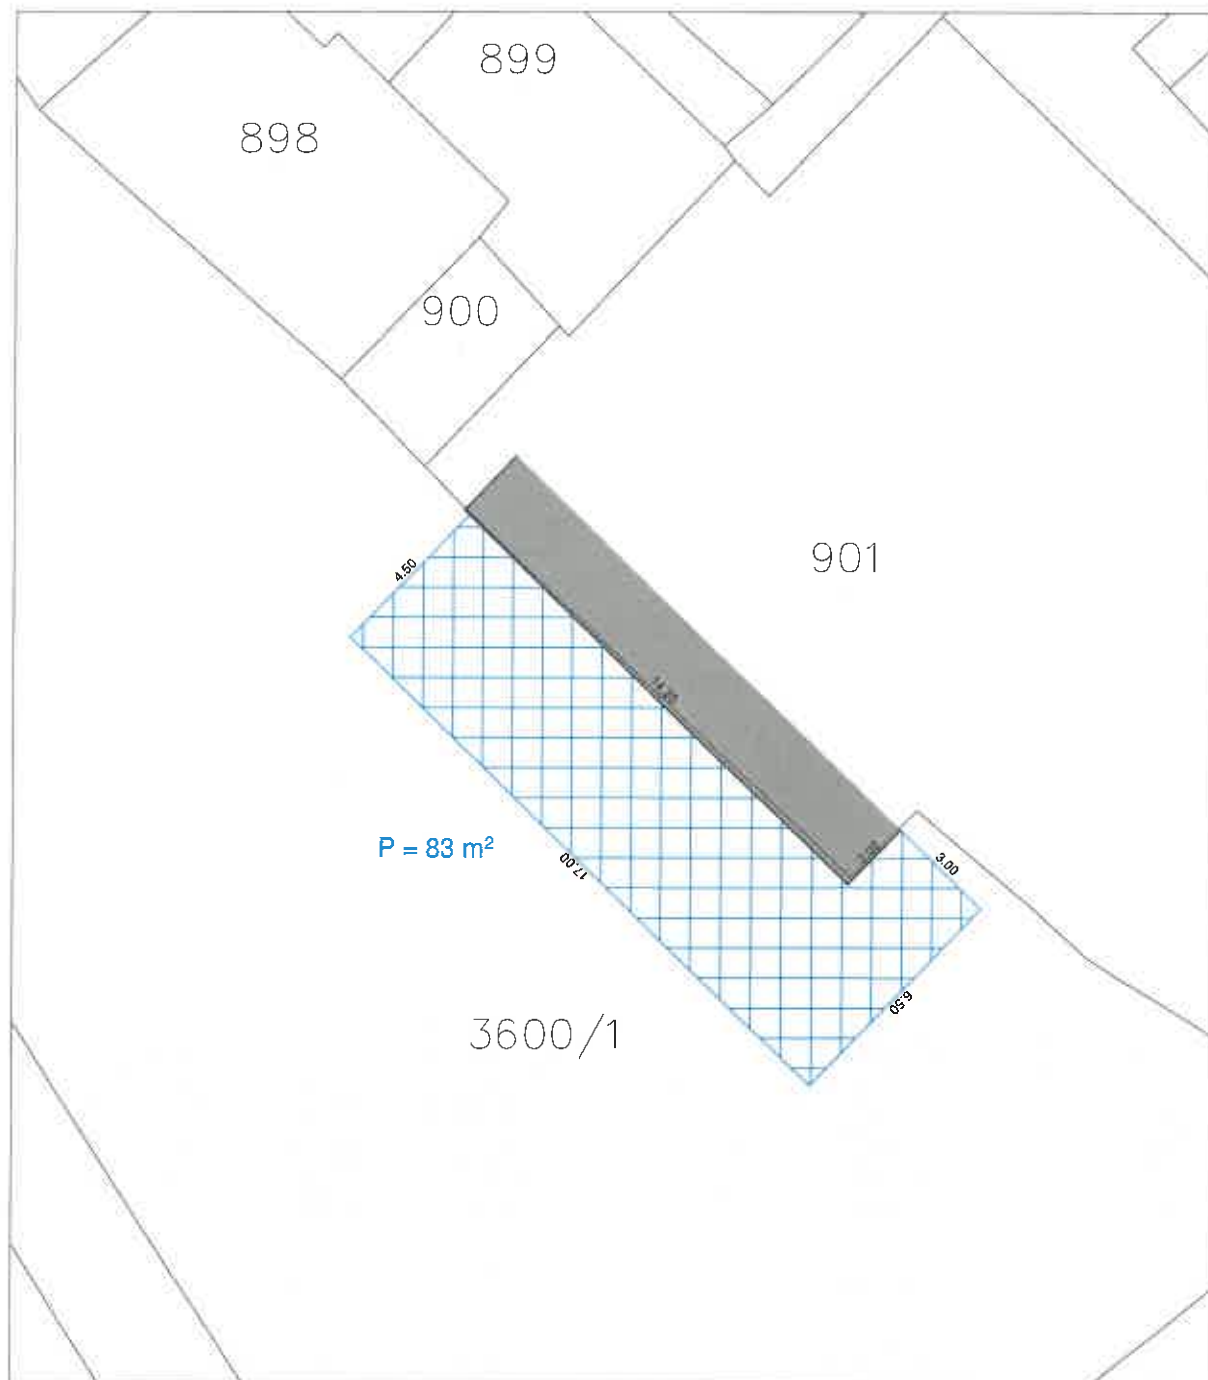

Rijeka, ožujak 2018.

Ovlaštena osoba za stručno obavljanje
geodetskih poslova:

Dražan Lenac, dipl. ing. geod.

REPUBLIKA HRVATSKA

ŽUPANIJA: PRIMORSKO-GORANSKA

Katastarska općina: MALI LOŠINJ-GRAD (MB: 302384)


Katastarska čestica: 3600/1

Objekt: Caffè Bar "Stop"

Adresa: Riva lošinjskih kapetana 9



Površina pod terasom: 51m²

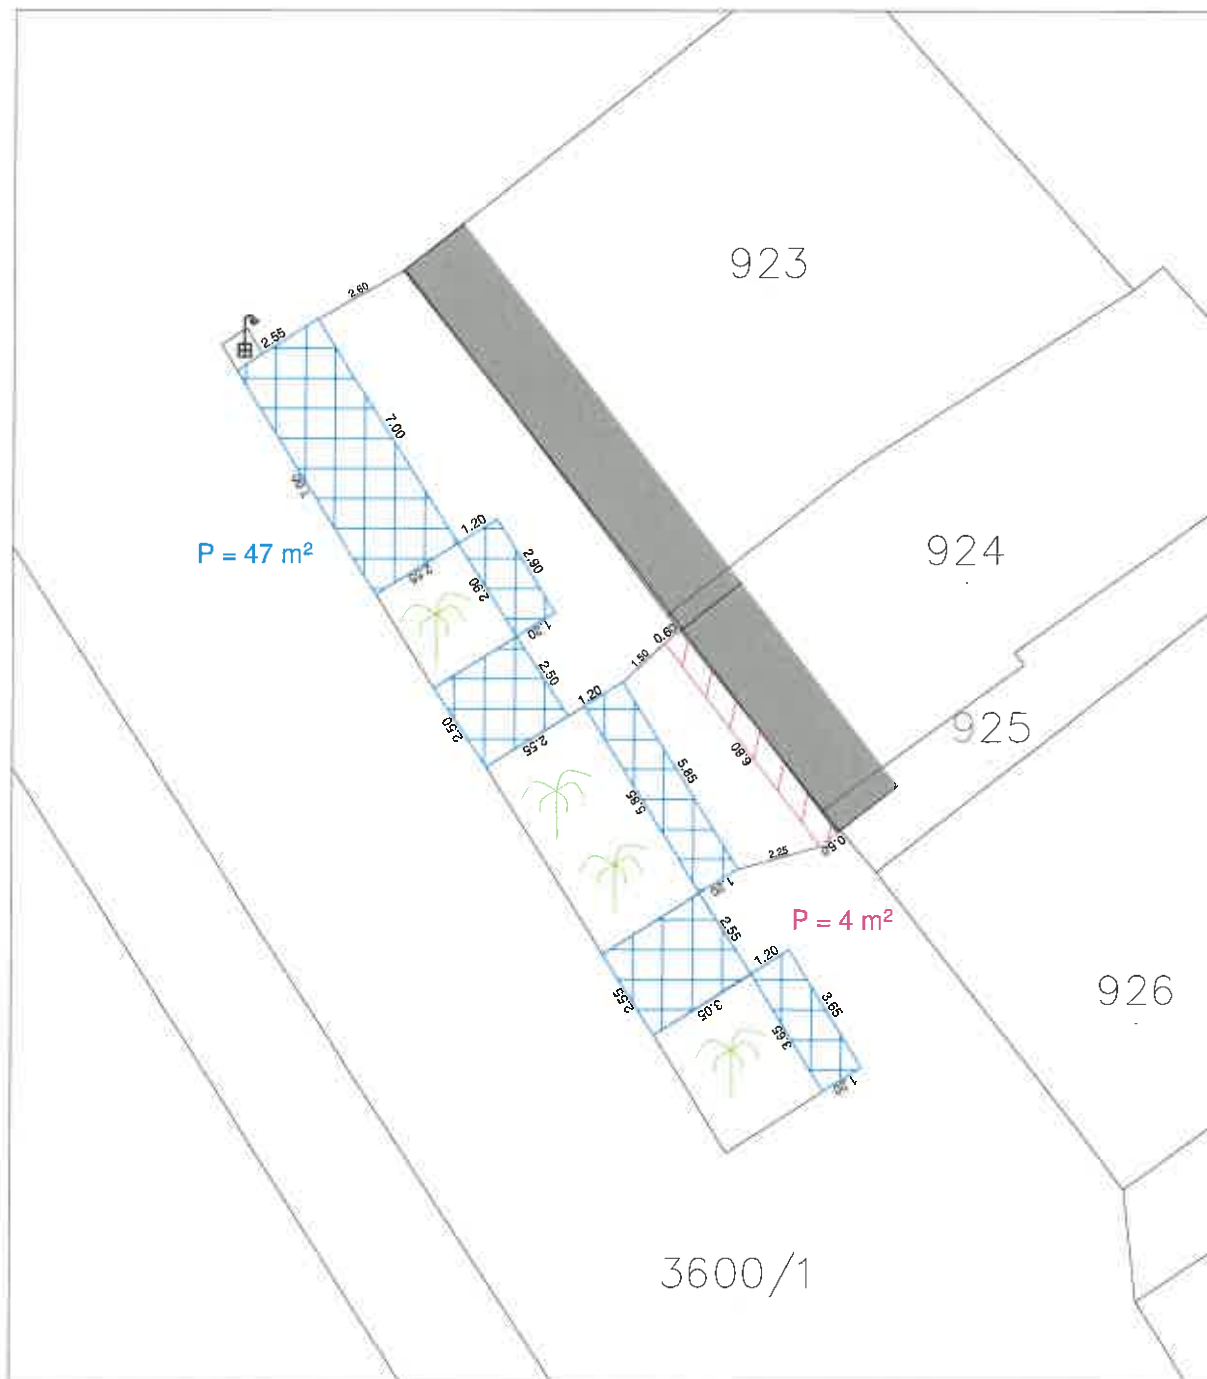

Rijeka, ožujak 2018.

Ovlaštena osoba za stručno obavljanje
geodetskih poslova:

Dražan Lenac, dipl. ing. geod.

REPUBLIKA HRVATSKA

ŽUPANIJA: PRIMORSKO-GORANSKA

Katastarska općina: MALI LOŠINJ-GRAD (MB: 302384)


Katastarska čestica: 3597

Objekt: Restaurant "Za kantuni"

Adresa: Vladimira Gortana 25



Površina pod terasom: 70m²

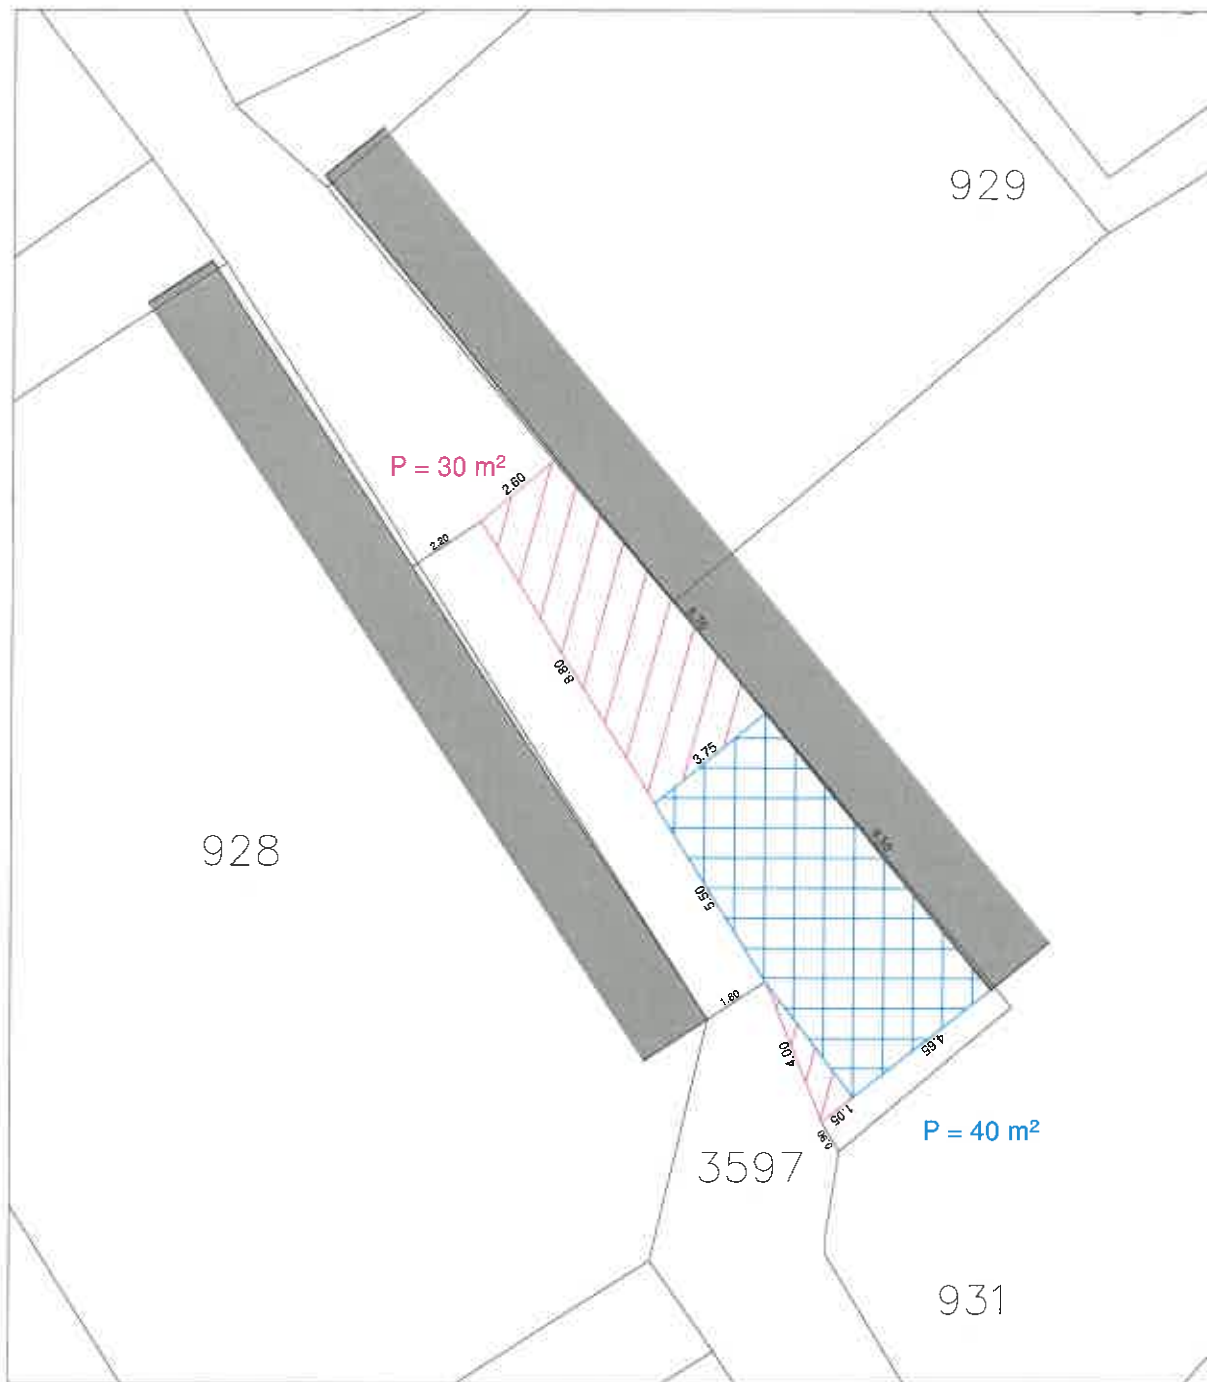

Rijeka, ožujak 2018.

Ovlaštena osoba za stručno obavljanje
geodetskih poslova:

Dražen Lenac, dipl. ing. geod.

REPUBLIKA HRVATSKA

ŽUPANIJA: PRIMORSKO-GORANSKA

Katastarska općina: MALI LOŠINJ-GRAD (MB: 302384)

Katastarska čestica: 3597 i 3600/1

Objekt: Caffe bar "Triton"


Adresa: Vladimira Gortana 8

I. ZONA 35,25 m²

II. ZONA 29,75 m²
13,57 m² } 43,32 m²



Površina pod terasom: 35,25 m² (I. zona) + 43,32 m² (II. zona)

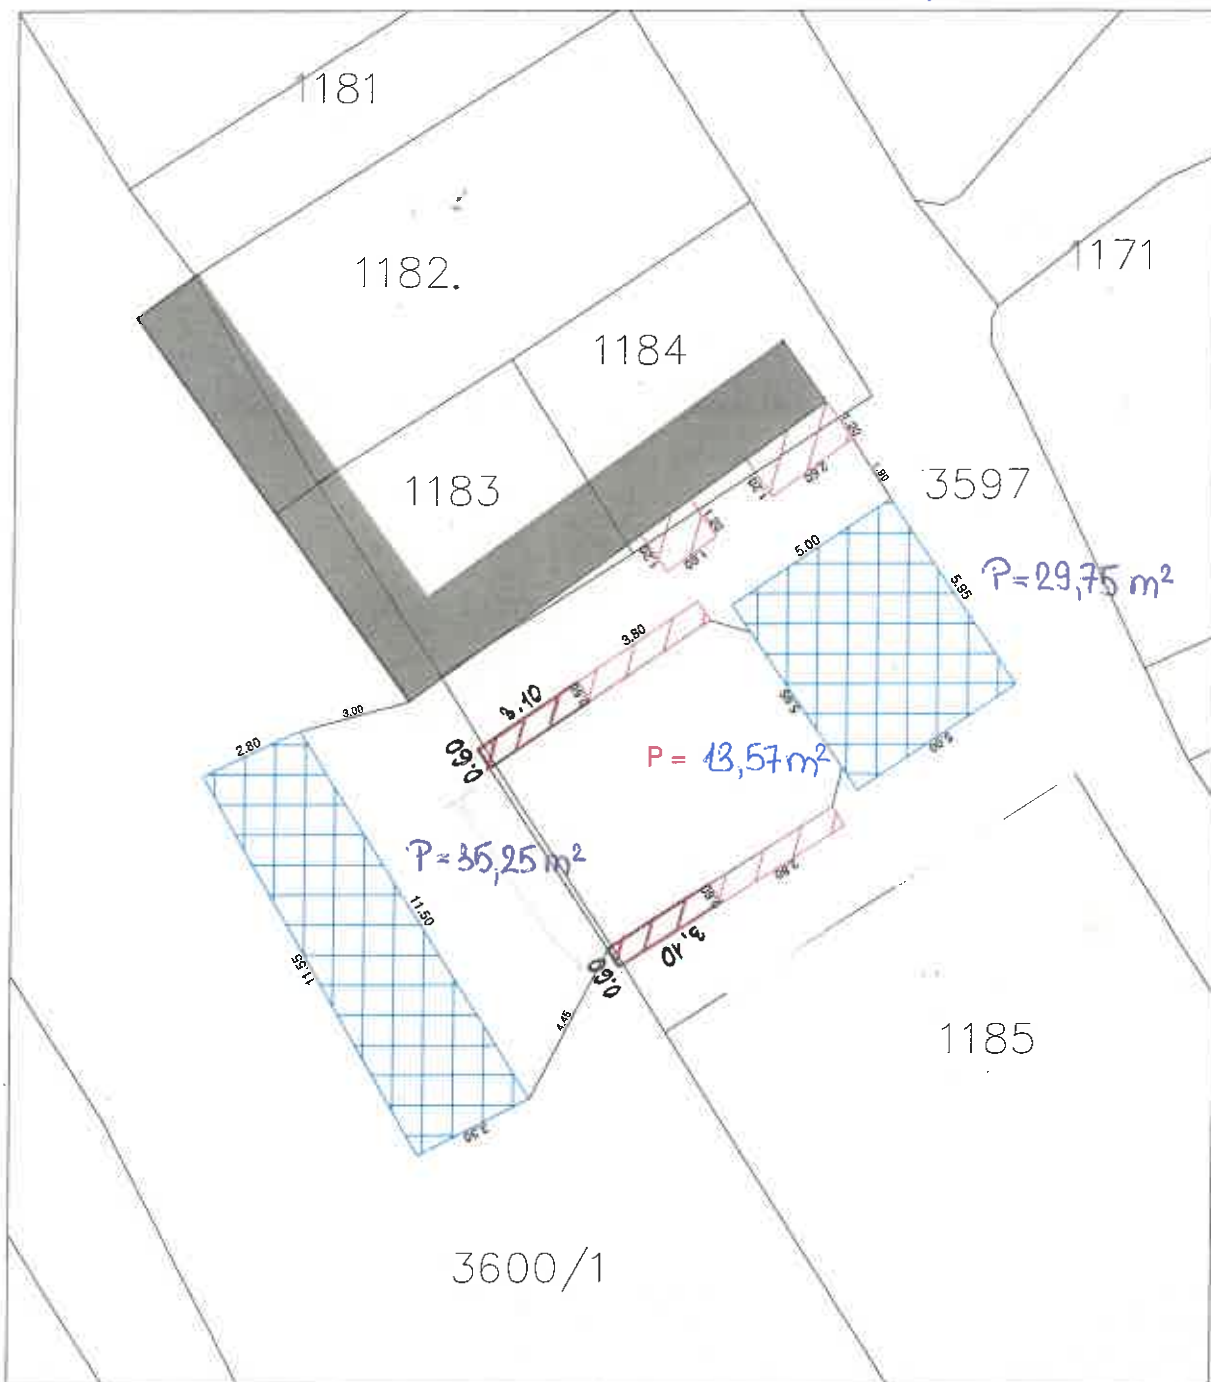



SNIMAK IZVEDENOG STANJA TERASA

1:200

REPUBLIKA HRVATSKA

ŽUPANIJA: PRIMORSKO-GORANSKA


Katastarska općina: MALI LOŠINJ-GRAD (MB: 302384)

Katastarska čestica: 3600/1

Objekt: Stasličarna "Mocca"

Adresa: Riva lošinjskih kapetana 3

Površina pod terasom: 70.30 m²

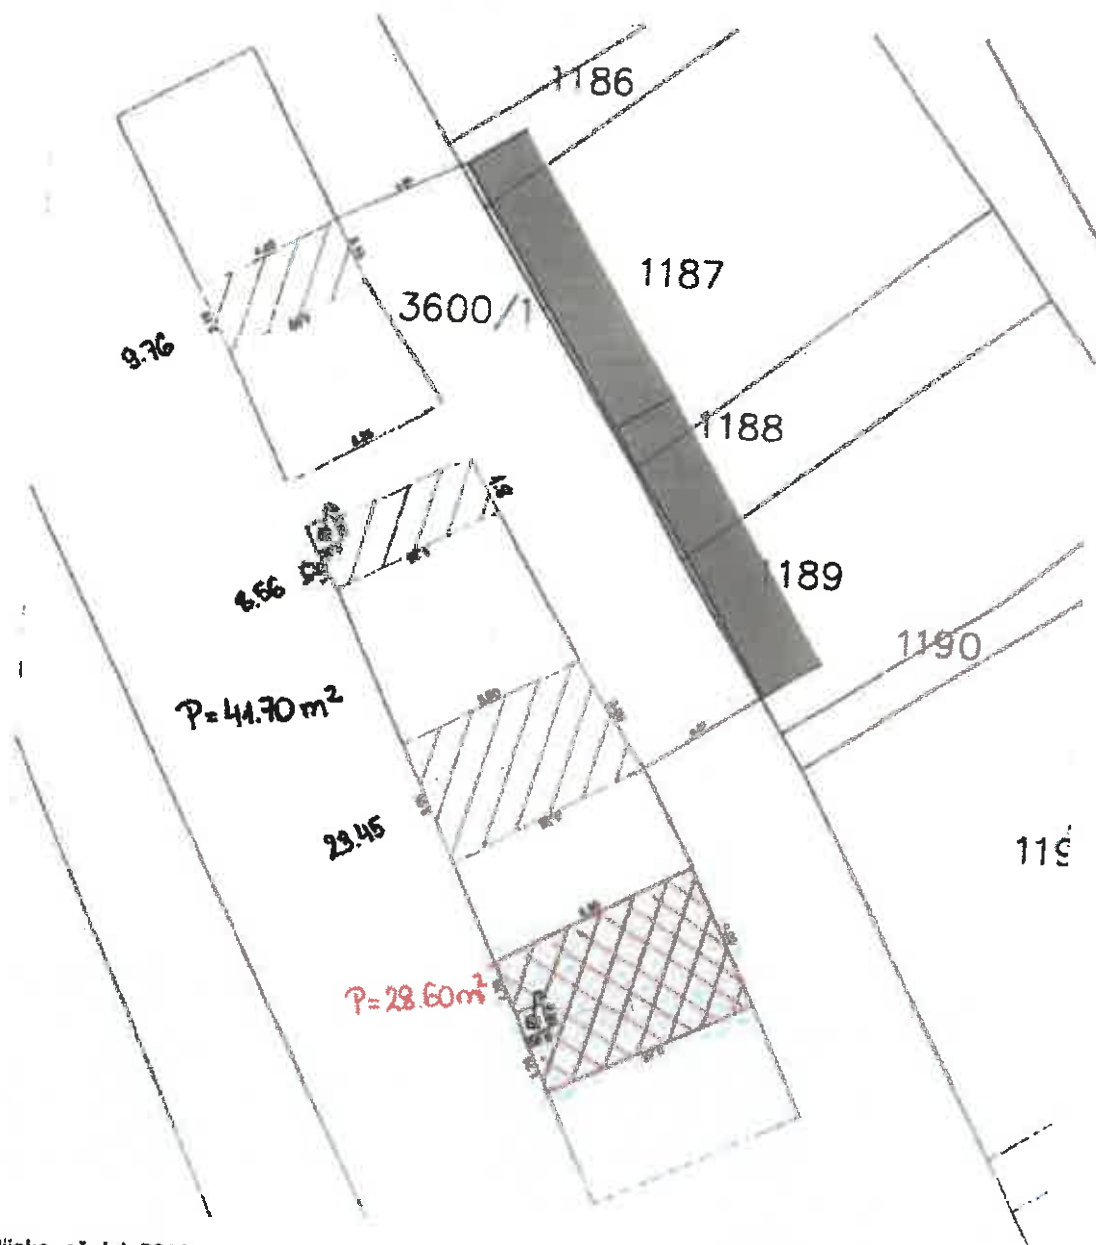

Rijeka, ožujak 2018.

Ovlaštena osoba za stručno obavljanje
geodetskih poslova:

Dražen Lenac, dipl. ing. geod.

Odgovorna osoba za obavljanje stručnih
geodetskih poslova:
Vatroslav Skender, dipl.ing.geod.

REPUBLICA HRVATSKA

ŽUPANIJA: PRIMORSKO-GORANSKA

Katastarska općina: MALI LOŠINJ-GRAD (MB: 302384)

Katastarska čestica: 3600/1

Objekt: Hotel "Apoksiomen"

Adresa: Riva lošinjskih kapetana 1



Površina pod terasom: 103m2



Rijeka, ožujak 2018.


Ovlaštena osoba za stručno obavljanje
geodetskih poslova:

Dražen Lenac, dipl. ing. geod.



Progeo d.o.o. Rijeka
Drage Ščitara 34, 51000 Rijeka
Tel./Faks +385 51 490 703
E-mail: progeo@progeo.hr
www.progeo.hr

IBAN HR9324020061100595177
OIB 90772684213

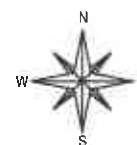

REPUBLIKA HRVATSKA
ŽUPANIJA PRIMORSKO-GORANSKA
GRAD MALI LOŠINJ
Katastarska općina: MALI LOŠINJ - GRAD (MB: 302384)
Katastarska čestica: 3600/1, 1199
Zona: I., II.
Objekt: Pečenjarnica "DELFIN"
Adresa: M.Lošinj, Vladimira Gortana 20

KORIŠTENJE JAVNE POVRŠINE ZA POSTAVU STOLOVA I STOLICA U 2026. GODINI

SNIMAK IZVEDENOG STANJA S PRIKAZOM NA KATASTARSKOM PLANU

Mjerilo 1:250

Površina pod terasom: 56,0 m² - zona I., 7,3 m² - zona II.




Izradio:
Vatroslav Skender, dipl.ing.geod.
Rijeka, veljača 2026. godine

Odgovorna osoba za obavljanje stručnih
geodetskih poslova:
Vatroslav Skender, dipl.ing.geod.



Progeo d.o.o. Rijeka
Drage Šćitara 34, 51000 Rijeka
Tel./Faks +385 51 490 703
E-mail: progeo@progeo.hr
www.progeo.hr

IBAN HR9324020061100595177
OIB 90772684213

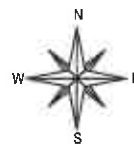

REPUBLIKA HRVATSKA
ŽUPANIJA PRIMORSKO-GORANSKA
GRAD MALI LOŠINJ

Katastarska općina: MALI LOŠINJ - GRAD (MB: 302384)

Katastarska čestica: 3600/1, 3600/3, 3622

Zona: I.

Objekt: Caffè bar-zdravljak "FORTUNA"


Adresa: Mali Lošinj, Vladimira Gortana 26

KORIŠTENJE JAVNE POVRŠINE ZA POSTAVU STOLOVA I STOLICA U 2026. GODINI

SNIMAK IZVEDENOG STANJA S PRIKAZOM NA KATASTARSKOM PLANU

Mjerilo 1:250

Površina pod terasom: 121,2 m²

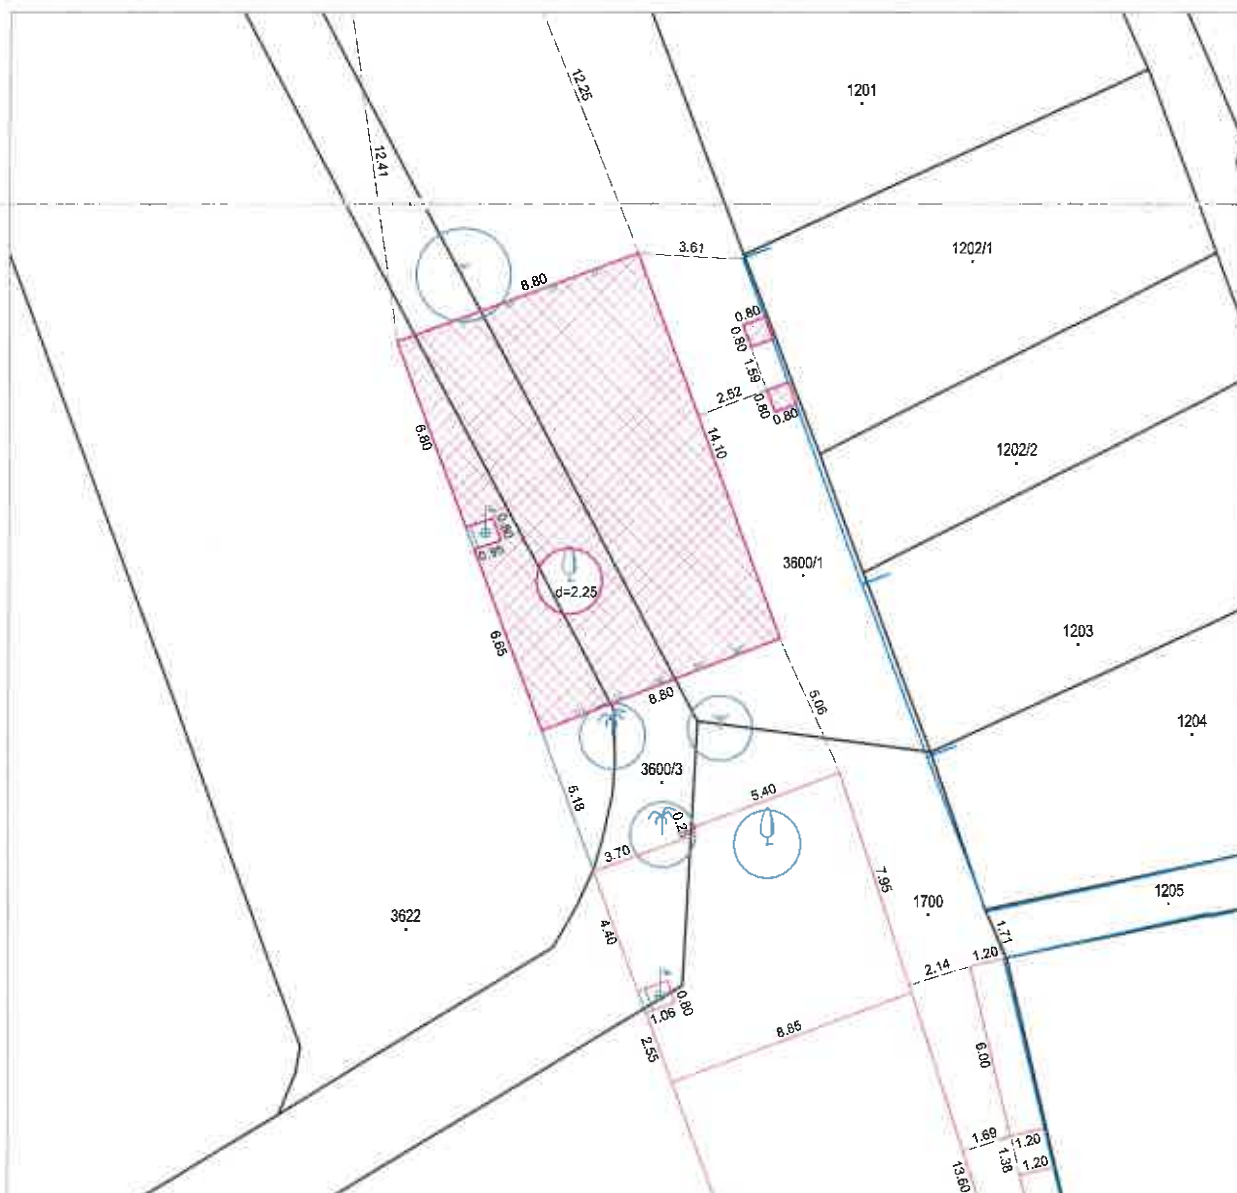


Izradio:
Vatroslav Skender, dipl.ing.geod.
Rijeka, veljača 2026. godine

Odgovorna osoba za obavljanje stručnih
geodetskih poslova:
Vatroslav Skender, dipl.ing.geod.



Progeo d.o.o. Rijeka
Drage Šćitara 34, 51000 Rijeka
Tel./Faks +385 51 490 703
E-mail: progeo@progeo.hr
www.progeo.hr

IBAN HR9324020061100595177
OIB 90772684213

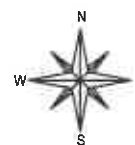

REPUBLIKA HRVATSKA
ŽUPANIJA PRIMORSKO-GORANSKA
GRAD MALI LOŠINJ

Katastarska općina: MALI LOŠINJ - GRAD (MB: 302384)

Katastarska čestica: 1700, 3600/3, 3597/1

Zona: I., II.

Objekt: Zalogajnica "SIDRO"


Adresa: Mali Lošinj, Vladimira Gortana 59

KORIŠTENJE JAVNE POVRŠINE ZA POSTAVU STOLOVA I STOLICA U 2026. GODINI

SNIMAK IZVEDENOG STANJA S PRIKAZOM NA KATASTARSKOM PLANU

Mjerilo 1:250

Površina pod terasom: 64,4 m² - zona I., 4,1 m² - zona II

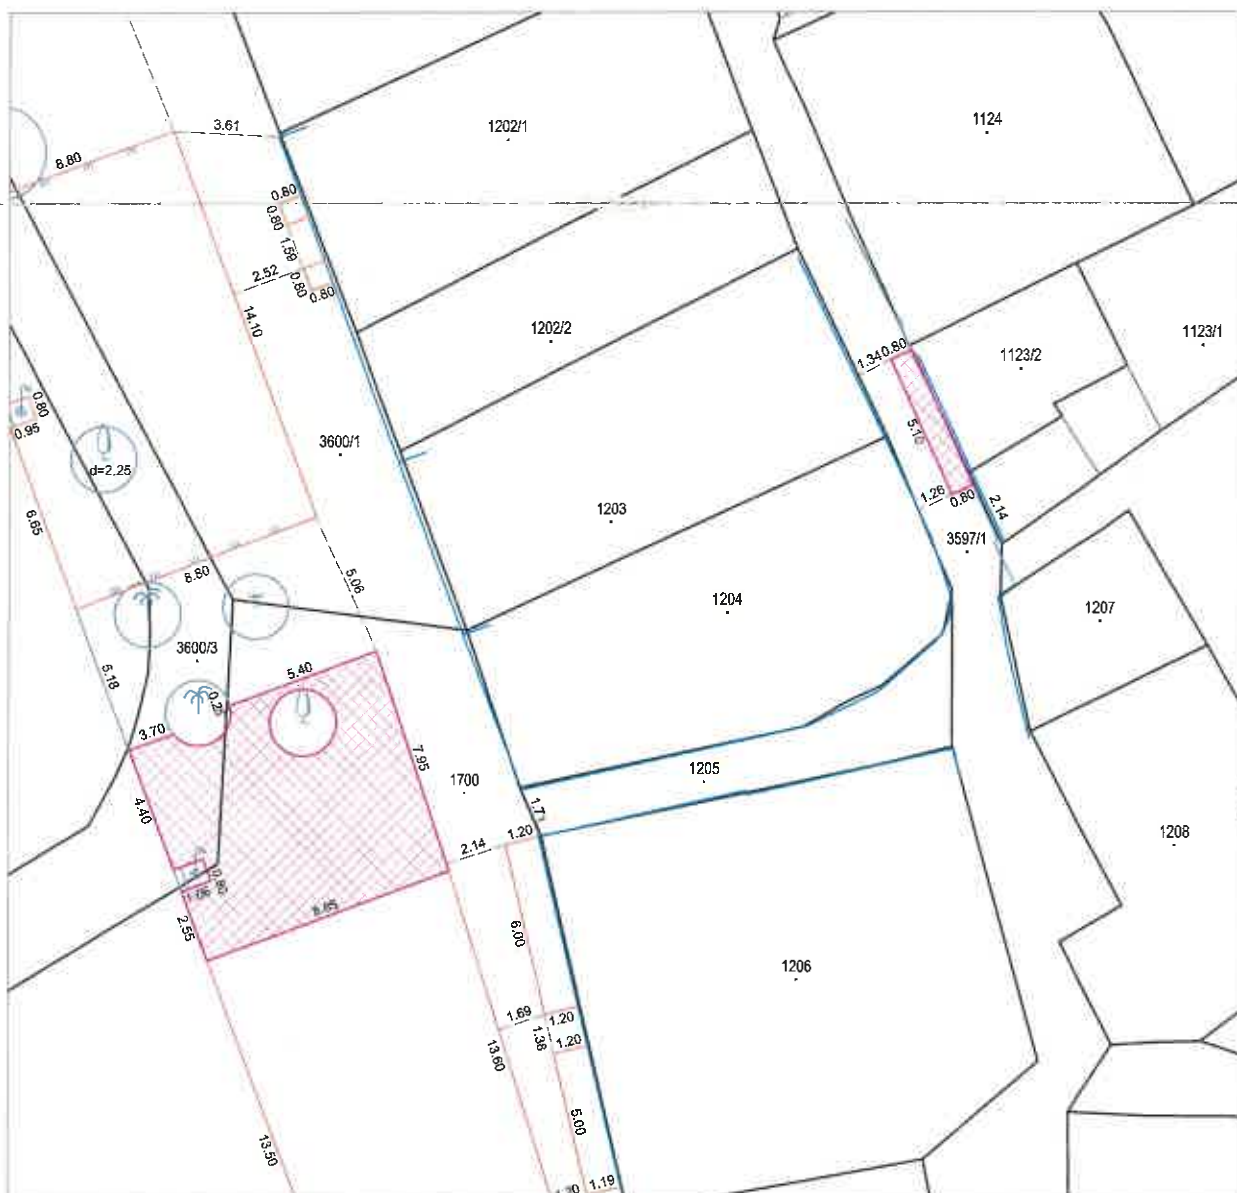


Izradio:
Vatroslav Skender, dipl.ing.geod.
Rijeka, veljača 2026. godine

Odgovorna osoba za obavljanje stručnih
geodetskih poslova:
Vatroslav Skender, dipl.ing.geod.



Progeo d.o.o. Rijeka
Drage Šćitara 34, 51000 Rijeka
Tel./Faks +385 51 490 703
E-mail: progeo@progeo.hr
www.progeo.hr

IBAN HR9324020061100595177
OIB 90772684213

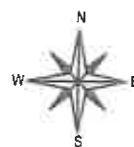


REPUBLIKA HRVATSKA
ŽUPANIJA PRIMORSKO-GORANSKA
GRAD MALI LOŠINJ
Katastarska općina: MALI LOŠINJ - GRAD (MB: 302384)
Katastarska čestica: 1700
Zona: I.
Objekt: Pub "DEVERON"
Adresa: Mali Lošinj, Vladimira Gortana 32

KORIŠTENJE JAVNE POVRŠINE ZA POSTAVU STOLOVA I STOLICA U 2026. GODINI

SNIMAK IZVEDENOG STANJA S PRIKAZOM NA KATASTARSKOM PLANU

Mjerilo 1:250

Površina pod terasom: **123,94 m²**

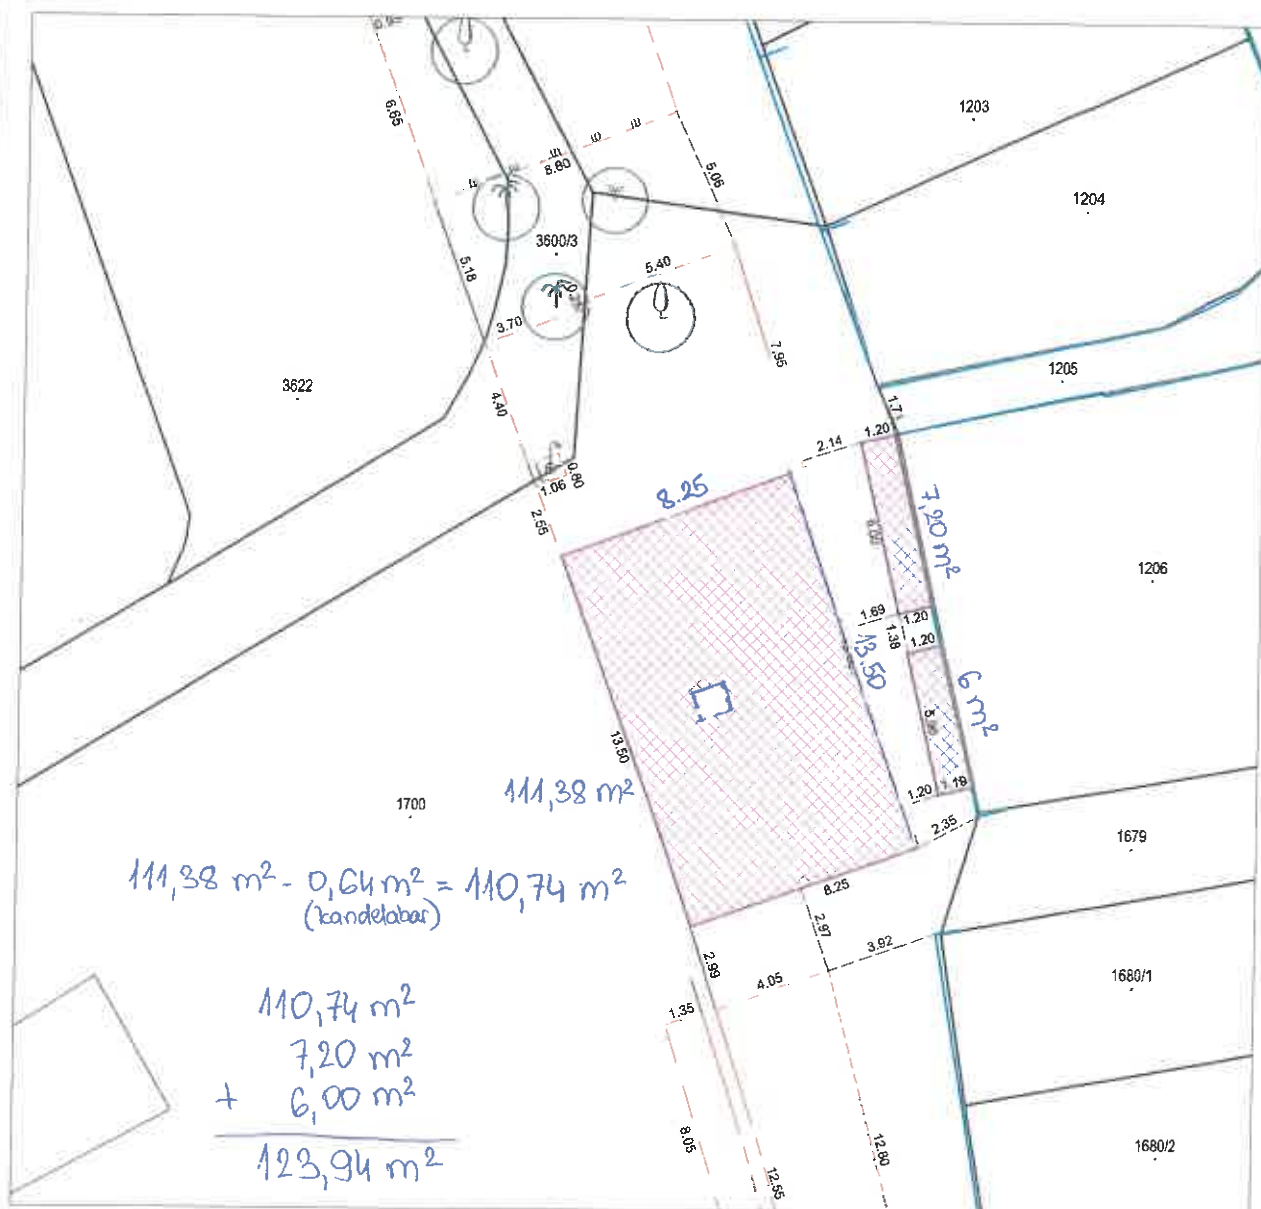


Izradio:
Vatroslav Skender, dipl.ing.geod.
Rijeka, veljača 2026. godine

Odgovorna osoba za obavljanje stručnih
geodetskih poslova:
Vatroslav Skender, dipl.ing.geod.



Progeo d.o.o. Rijeka
Drage Šćitara 34, 51000 Rijeka
Tel./Faks +385 51 490 703
E-mail: progeo@progeo.hr
www.progeo.hr

IBAN HR9324020061100595177
OIB 90772684213

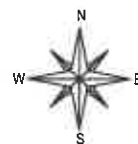

REPUBLIKA HRVATSKA
ŽUPANIJA PRIMORSKO-GORANSKA

GRAD MALI LOŠINJ

Katastarska općina: MALI LOŠINJ - GRAD (MB: 302384)

Katastarska čestica: 1700

Zona: I.

Objekt: Caffè bar "LUSSIN"


Adresa: Mali Lošinj, Vladimira Gortana 34

KORIŠTENJE JAVNE POVRŠINE ZA POSTAVU
STOLOVA I STOLICA U 2026. GODINI

SNIMAK IZVEDENOG STANJA
S PRIKAZOM NA KATASTARSKOM PLANU

Mjerilo 1:250

Površina pod terasom: 62,3 m²

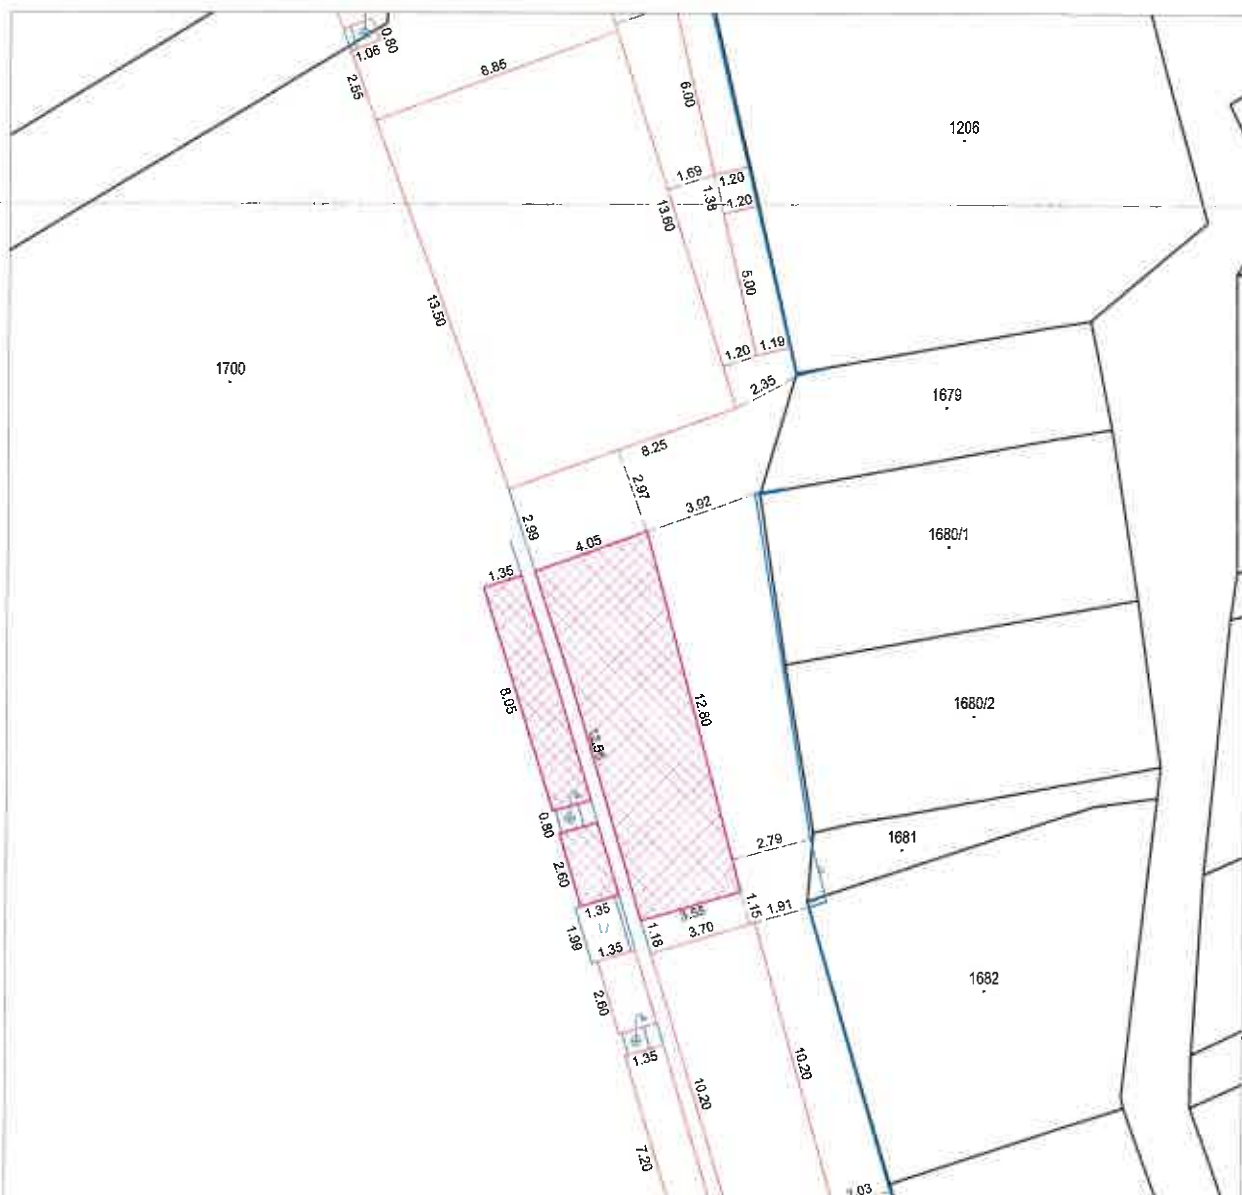

Izradio:
Vatroslav Skender, dipl.ing.geod.
Rijeka, veljača 2026. godine


Odgovorna osoba za obavljanje stručnih
geodetskih poslova:
Vatroslav Skender, dipl.ing.geod.

Odgovorna osoba za obavljanje stručnih
geodetskih poslova:
Vatroslav Skender, dipl.ing.geod.



Progeo d.o.o. Rijeka
Drage Šćitara 34, 51000 Rijeka
Tel./Faks +385 51 490 703
E-mail: progeo@progeo.hr
www.progeo.hr

IBAN HR9324020061100595177
OIB 90772684213

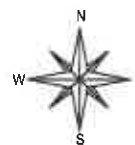

REPUBLIKA HRVATSKA
ŽUPANIJA PRIMORSKO-GORANSKA
GRAD MALI LOŠINJ
Katastarska općina: MALI LOŠINJ - GRAD (MB: 302384)
Katastarska čestica: 1700
Zona: I.
Objekt: Fast food "PICOLLO PARADISO"
Adresa: Mali Lošinj, Trg Republike Hrvatske 2

KORIŠTENJE JAVNE POVRŠINE ZA POSTAVU STOLOVA I STOLICA U 2026. GODINI

SNIMAK IZVEDENOG STANJA S PRIKAZOM NA KATASTARSKOM PLANU

Mjerilo 1:250

Površina pod terasom: 46,3 m²




Izradio:
Vatroslav Skender, dipl.ing.geod.
Rijeka, veljača 2026. godine

Odgovorna osoba za obavljanje stručnih
geodetskih poslova:
Vatroslav Skender, dipl.ing.geod.



Progeo d.o.o. Rijeka
Drage Šćitara 34, 51000 Rijeka
Tel./Faks +385 51 490 703
E-mail: progeo@progeo.hr
www.progeo.hr

IBAN HR9324020061100595177
OIB 90772684213

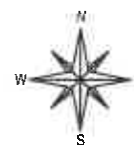

REPUBLIKA HRVATSKA
ŽUPANIJA PRIMORSKO-GORANSKA
GRAD MALI LOŠINJ
Katastarska općina: MALI LOŠINJ - GRAD (MB: 302384)
Katastarska čestica: 1685, 1700
Zona: I.
Objekt: Caffè bar "BUENO"
Adresa: Mali Lošinj, Vladimira Gortana 85

KORIŠTENJE JAVNE POVRŠINE ZA POSTAVU STOLOVA I STOLICA U 2026. GODINI

SNIMAK IZVEDENOG STANJA S PRIKAZOM NA KATASTARSKOM PLANU

Mjerilo 1:250

Površina pod terasom: 58,3 m²




Izradio:
Vatroslav Skender, dipl.ing.geod.
Rijeka, veljača 2026. godine

Odgovorna osoba za obavljanje stručnih
geodetskih poslova:
Vatroslav Skender, dipl.ing.geod.



Progeo d.o.o. Rijeka
Drage Šćitara 34, 51000 Rijeka
Tel./Faks +385 51 490 703
E-mail: progeo@progeo.hr
www.progeo.hr

IBAN HR9324020061100595177
OIB 90772684213

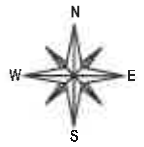

REPUBLIKA HRVATSKA
ŽUPANIJA PRIMORSKO-GORANSKA
GRAD MALI LOŠINJ
Katastarska općina: MALI LOŠINJ - GRAD (MB: 302384)
Katastarska čestica: 1700
Zona: I.
Objekt: Caffè bar "MOBY DICK"
Adresa: Mali Lošinj, Vladimira Gortana 38

KORIŠTENJE JAVNE POVRŠINE ZA POSTAVU STOLOVA I STOLICA U 2026. GODINI

SNIMAK IZVEDENOG STANJA S PRIKAZOM NA KATASTARSKOM PLANU

Mjerilo 1:250

Površina pod terasom: 97,3 m²



Izradio:
Vatroslav Skender, dipl.ing.geod.
Rijeka, veljača 2026. godine

Odgovorna osoba za obavljanje stručnih
geodetskih poslova:
Vatroslav Skender, dipl.ing.geod.



SNIMAK IZVEDENOG STANJA TERASA

1:200

REPUBLIKA HRVATSKA

ŽUPANIJA: PRIMORSKO-GORANSKA


Katastarska općina: MALI LOŠINJ-GRAD (MB: 302384)

Katastarska čestica: 1700

Objekt: Sport bar "Balun"

Adresa: G. Garibaldi 11

Površina pod terasom: 46 m²

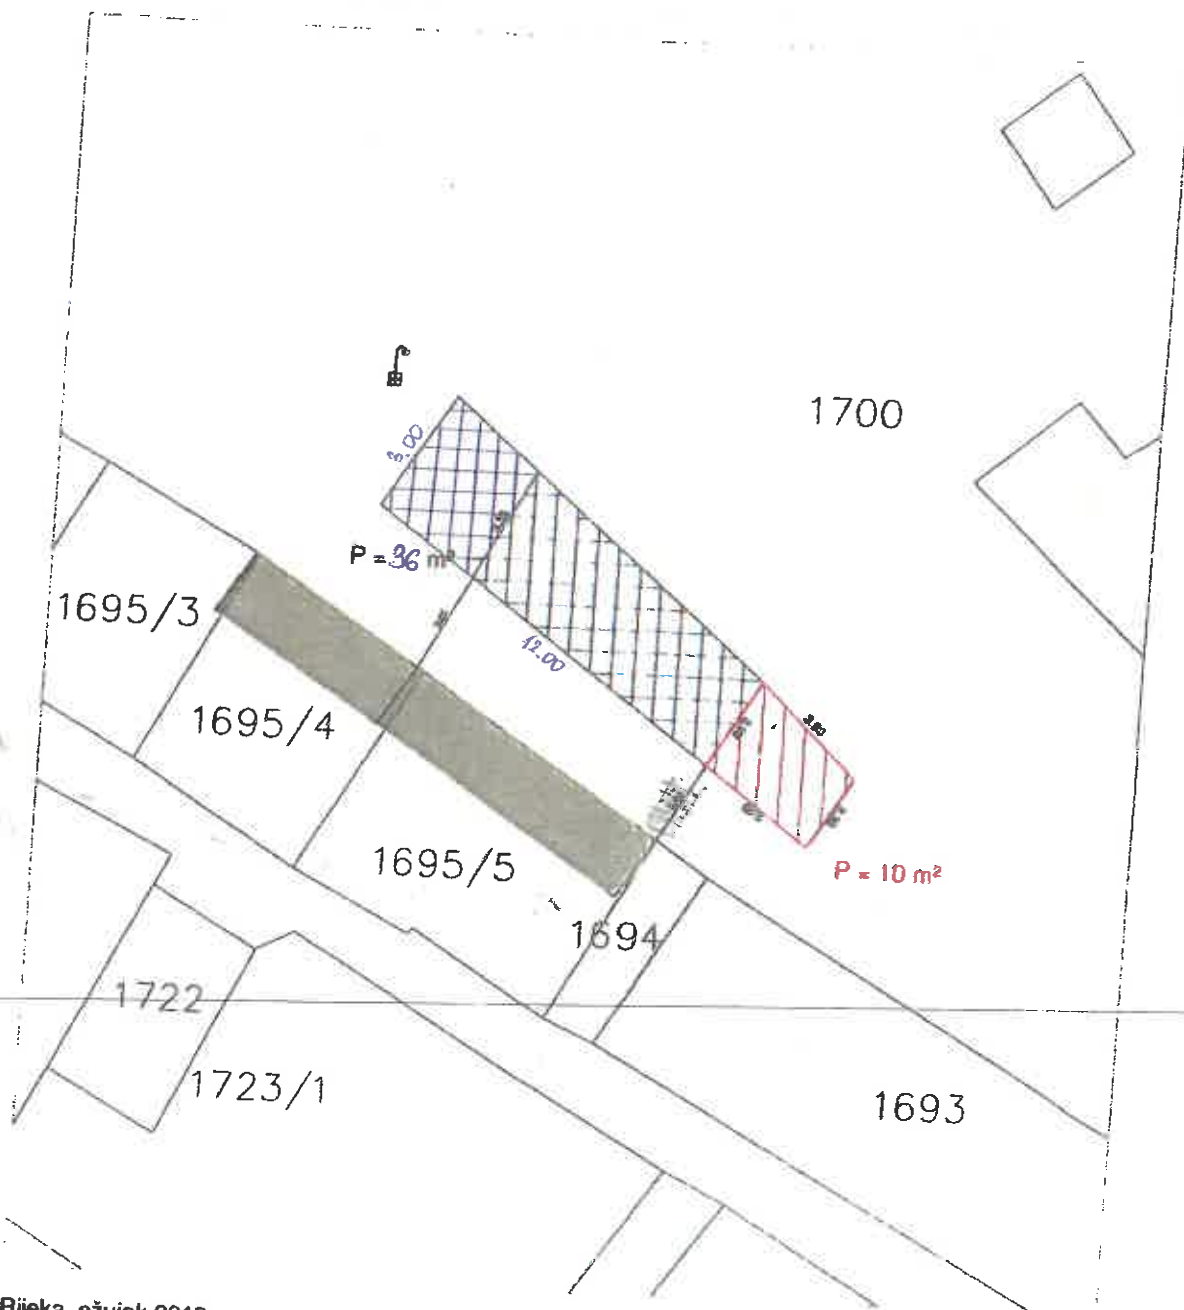

Rijeka, ožujak 2018.

Ovlaštena osoba za stručno obavljanje
geodetskih poslova:

Dražen Lenac, dipl. ing. geod.

REPUBLIKA HRVATSKA

ŽUPANIJA: PRIMORSKO-GORANSKA

Katastarska općina: MALI LOŠINJ-GRAD (MB: 302384)


Katastarska čestica: 1700

Objekt: Objekt brze prehrane "Pierrot"

Adresa: G. Garibaldi 35



Površina pod terasom: 42m²

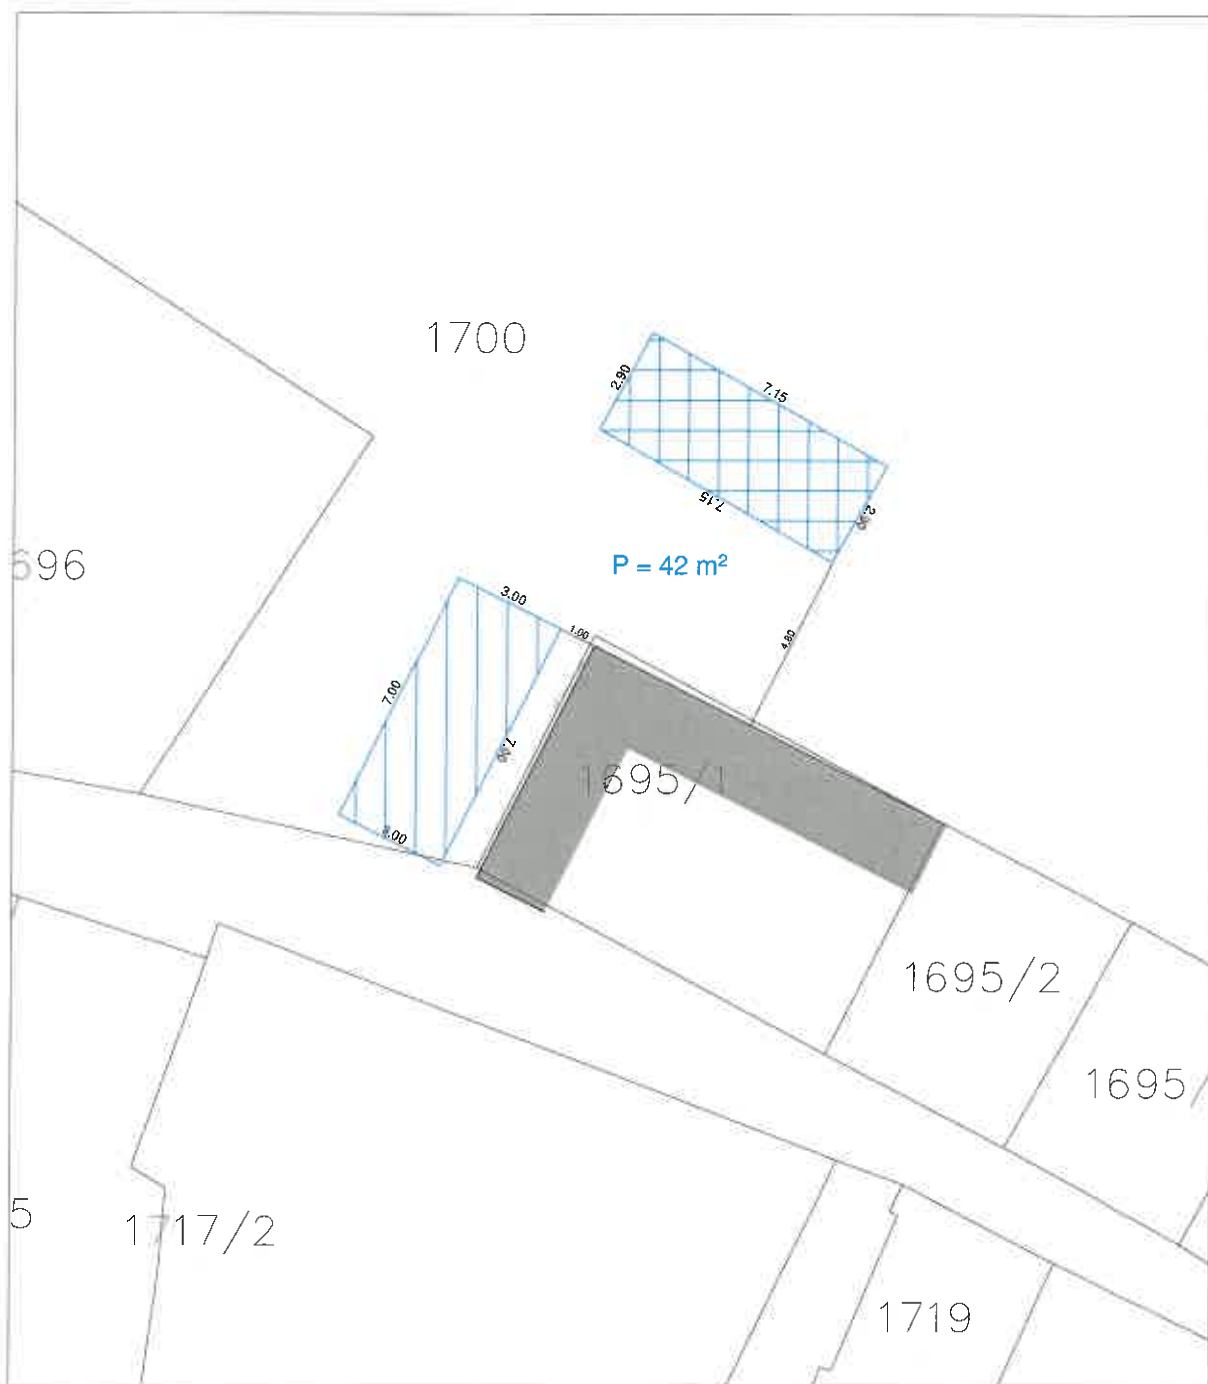

REPUBLIKA HRVATSKA

ŽUPANIJA: PRIMORSKO-GORANSKA

Katastarska općina: MALI LOŠINJ-GRAD (MB: 302384)


Katastarska čestica: 1700

Objekt: "Kef&Hook"

Adresa: Trg žrtava fašizma 2



Površina pod terasom: 47,25 m²

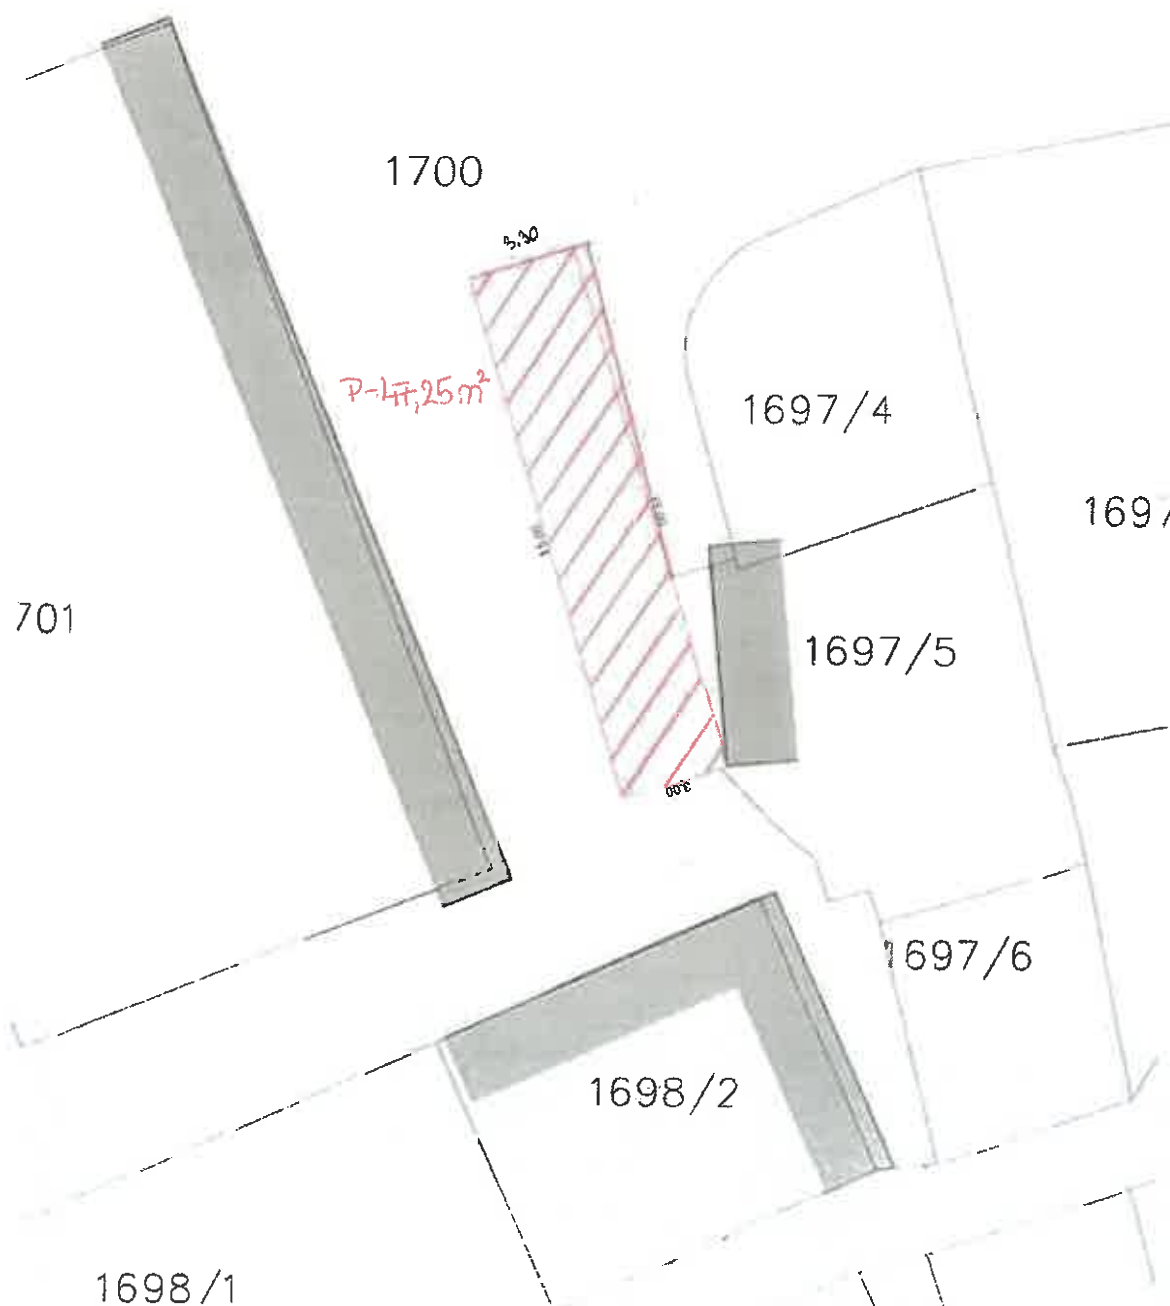

Rijeka, ožujak 2018.

Ovlaštena osoba za stručno obavljanje
geodetskih poslova:

Dražen Lenac, dipl. ing. geod.

REPUBLIKA HRVATSKA

ŽUPANIJA: PRIMORSKO-GORANSKA

Katastarska općina: MALI LOŠINJ-GRAD (MB: 302384)

Katastarska čestica: 1700

Objekt: Caffe bar "UDICA"

Adresa: Trg Žrtava fašizma 4

$$\begin{aligned} 2.0 \times 13.50 &= 27.00 \text{ m}^2 \\ 1.4 + 2.3 + 3.4 &= 7.10 \text{ m}^2 \end{aligned} \quad \left. \vphantom{\begin{aligned} 2.0 \times 13.50 &= 27.00 \text{ m}^2 \\ 1.4 + 2.3 + 3.4 &= 7.10 \text{ m}^2 \end{aligned}} \right\} 34.10 \text{ m}^2$$

Površina pod terasom: 34.10 m²



Rijeka, ožujak 2018.


Ovlaštena osoba za stručno obavljanje
geodetskih poslova:

Dražen Lenac, dipl. ing. geod.



Progeo d.o.o. Rijeka
Drage Šćitara 34, 51000 Rijeka
Tel./Faks +385 51 490 703
E-mail: progeo@progeo.hr
www.progeo.hr

IBAN HR9324020061 100595177
OIB 90772684213

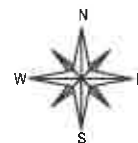

REPUBLIKA HRVATSKA
ŽUPANIJA PRIMORSKO-GORANSKA
GRAD MALI LOŠINJ
Katastarska općina: MALI LOŠINJ - GRAD (MB: 302384)
Katastarska čestica: 1700
Zona: II.
Objekt: Objekt brze prehrane "MALI ROŠTILJ"
Adresa: Mali Lošinj, Trg žrtava fašizma 1

KORIŠTENJE JAVNE POVRŠINE ZA POSTAVU STOLOVA I STOLICA U 2026. GODINI

SNIMAK IZVEDENOG STANJA S PRIKAZOM NA KATASTARSKOM PLANU

Mjerilo 1:250

Površina pod terasom: 26,7 m²



Izradio:
Vatroslav Skender, dipl.ing.geod.
Rijeka, veljača 2026. godine

Odgovorna osoba za obavljanje stručnih
geodetskih poslova:
Vatroslav Skender, dipl.ing.geod.

REPUBLIKA HRVATSKA


ŽUPANIJA: PRIMORSKO-GORANSKA

Katastarska općina: MALI LOŠINJ-GRAD (MB: 302384)

Katastarska čestica: 1700

Objekt: Konoba "Bukaleta"


Adresa: Del Conte Giovanni 9

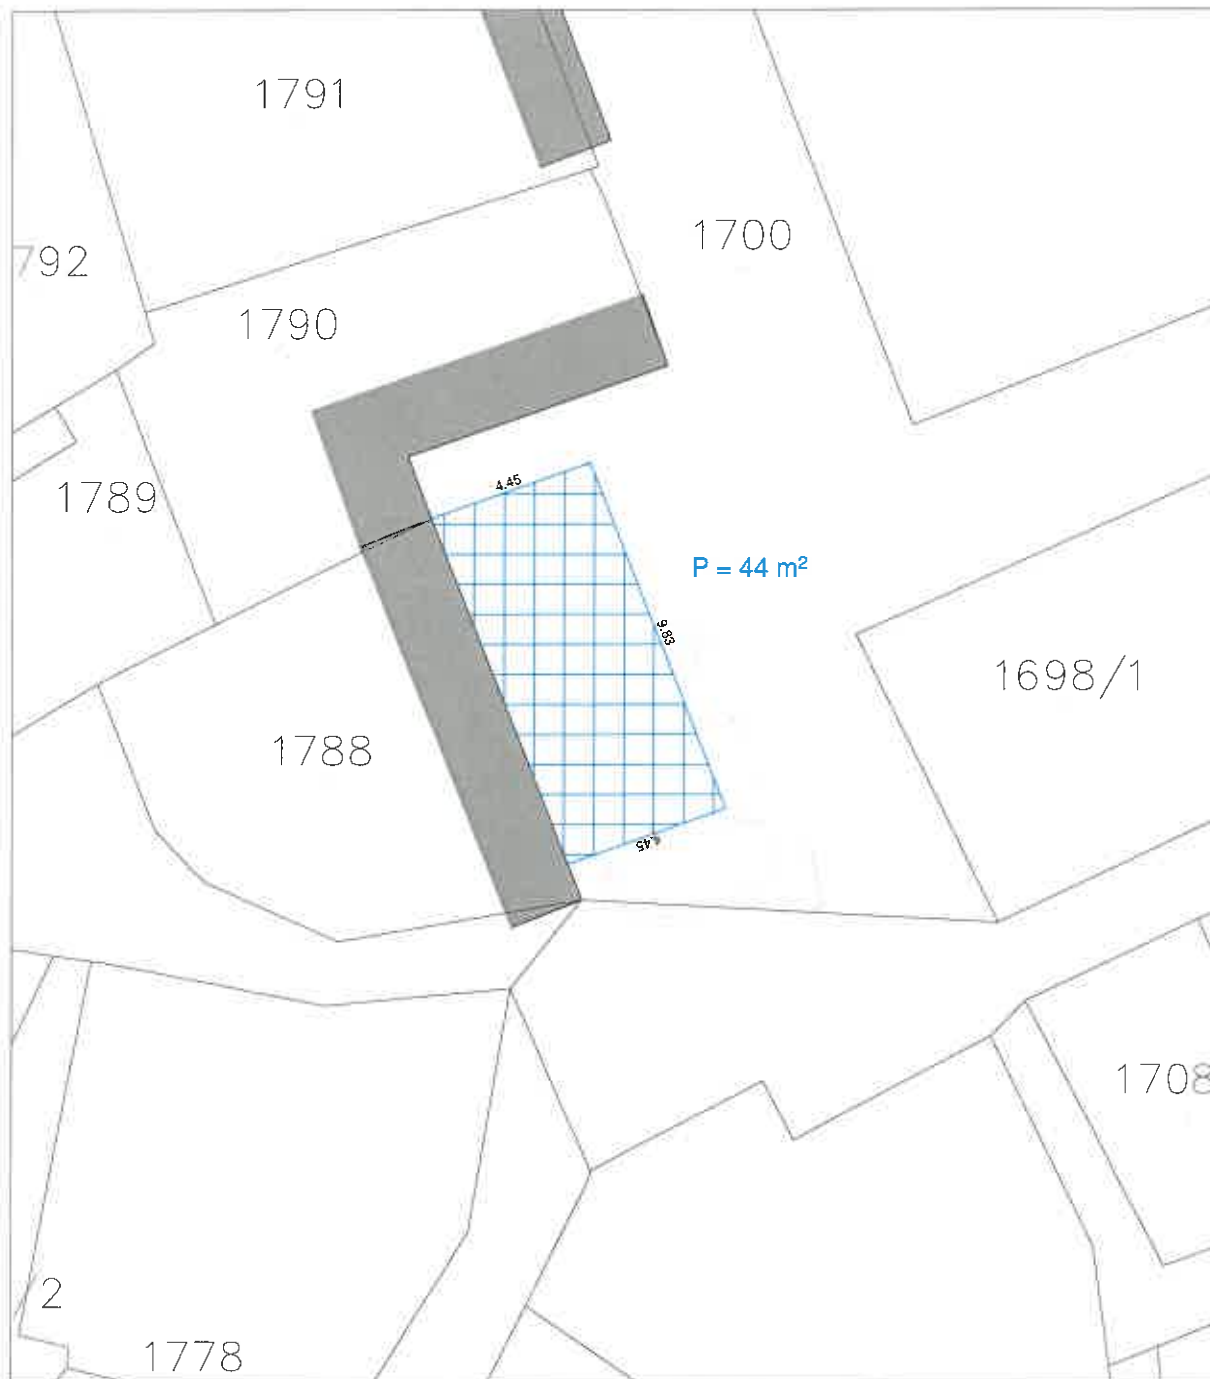**Površina pod terasom: 44m²**

Rijeka, ožujak 2018.

Ovlaštena osoba za stručno obavljanje
geodetskih poslova:

Dražen Lenac, dipl. ing. geod.

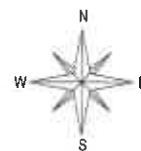

REPUBLIKA HRVATSKA

ŽUPANIJA: PRIMORSKO-GORANSKA

Katastarska općina: MALI LOŠINJ - GRAD (MB: 302384)

Katastarska čestica: 1700, 3601/1

Zona: II.

Objekt: Wine & Champagne bar "Augusta"

Adresa: Mali Lošinj, Trg žrtava fašizma 8

KORIŠTENJE JAVNE POVRŠINE ZA POSTAVU
STOLOVA I STOLICA U 2024. GODINI

SNIMAK IZVEDENOG STANJA
S PRIKAZOM NA KATASTARSKOM PLANU

Mjerilo 1:250

Površina pod terasom: 50.1 m²
Površina vanjskog šanka: 4.3 m²



Izradio:
Vatroslav Skender, dipl.ing.geod.
Rijeka, studeni 2024. godine


Odgovorna osoba za obavljanje stručnih
geodetskih poslova:
Vatroslav Skender, dipl.ing.geod.

Vatroslav Skender
dipl.ing.geod.

Ovlaštenje za geodetske poslove

Progeo d.o.o.
Rijeka

Gen. 10.3.2

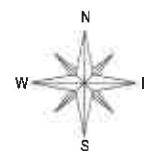

REPUBLIKA HRVATSKA

ŽUPANIJA: PRIMORSKO-GORANSKA

Katastarska općina: MALI LOŠINJ - GRAD (MB: 302384)

Katastarska čestica: 3601/1, 3601/2

Zona: II.

Objekt: Caffè bar "Priko"


Adresa: Mali Lošinj, Priko 2

KORIŠTENJE JAVNE POVRŠINE ZA POSTAVU STOLOVA I STOLICA U 2024. GODINI

SNIMAK IZVEDENOG STANJA S PRIKAZOM NA KATASTARSKOM PLANU

Mjerilo 1:250

Površina pod terasom: 93.7 m²
Površina vanjskog šanka: 6.3 m²

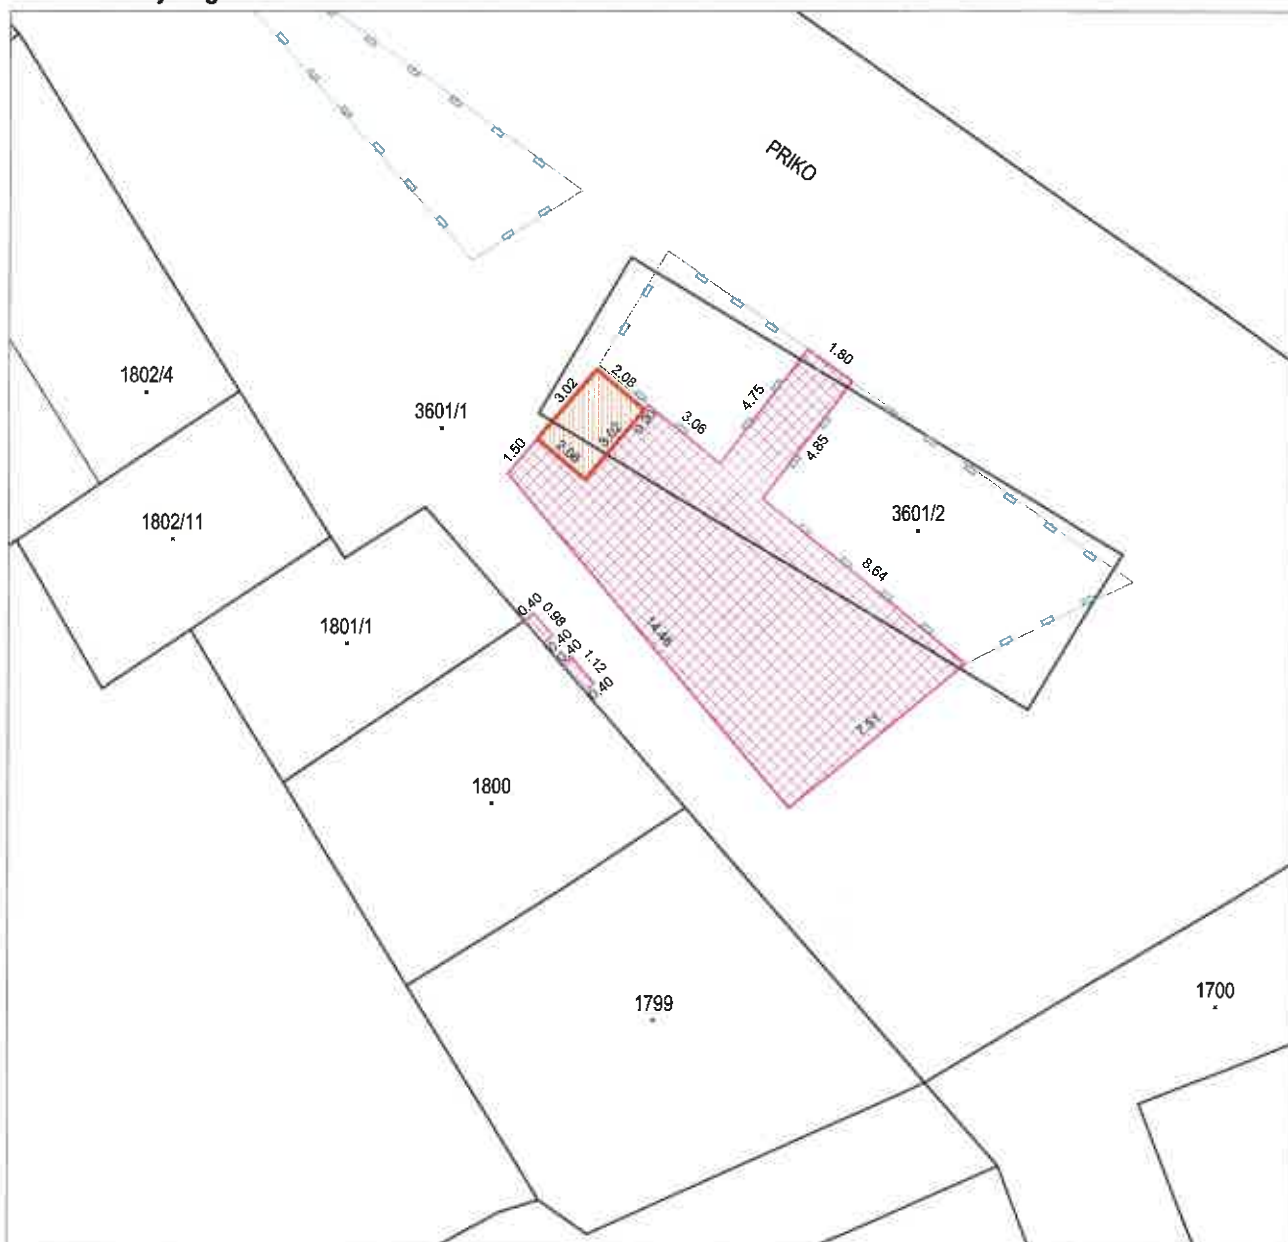

Izradio:
Vatroslav Skender, dipl.ing.geod.
Rijeka, studeni 2024. godine

Odgovorna osoba za obavljanje stručnih
geodetskih poslova:
Vatroslav Skender, dipl.ing.geod.

Vatroslav Skender
dipl.ing.geod.
Ovlaštenik mještara geodezije
PROGEO d.o.o.
Rijeka




Str. 1032



Progeo d.o.o. Rijeka
Drage Šćitara 34, 51000 Rijeka
Tel./Faks +385 51 490 703
E-mail: progeo@progeo.hr
www.progeo.hr

IBAN HR9324020061100595177
OIB 90772684213

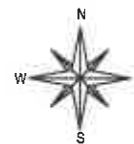

REPUBLIKA HRVATSKA
ŽUPANIJA PRIMORSKO-GORANSKA
GRAD MALI LOŠINJ
Katastarska općina: MALI LOŠINJ - GRAD (MB: 302384)
Katastarska čestica: 3601/1
Zona: II.
Objekt: c/b-n/b "BULLDOG"
Adresa: Mali Lošinj, Priko 5

KORIŠTENJE JAVNE POVRŠINE ZA POSTAVU STOLOVA I STOLICA U 2026. GODINI

SNIMAK IZVEDENOG STANJA S PRIKAZOM NA KATASTARSKOM PLANU

Mjerilo 1:250

Površina pod terasom: 58,5 m²




Izradio:
Vatroslav Skender, dipl.ing.geod.
Rijeka, veljača 2026. godine

Odgovorna osoba za obavljanje stručnih
geodetskih poslova:
Vatroslav Skender, dipl.ing.geod.



Progeo d.o.o. Rijeka
Drage Šćitara 34, 51000 Rijeka
Tel./Faks +385 51 490 703
E-mail: progeo@progeo.hr
www.progeo.hr

IBAN HR9324020061100595177
OIB 90772684213

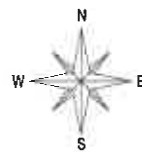

REPUBLIKA HRVATSKA

ŽUPANIJA: PRIMORSKO-GORANSKA

Katastarska općina: MALI LOŠINJ - GRAD (MB: 302384)

Katastarska čestica: 3601/1

Zona: II

Objekt: Bistro slastičarnica "HONEY"

Adresa: Mali Lošinj, Priko 26

KORIŠTENJE JAVNE POVRŠINE ZA POSTAVU STOLOVA I STOLICA

SNIMAK IZVEDENOG STANJA S PRIKAZOM NA KATASTARSKOM PLANU

Mjerilo 1:250

Površina pod terasom: 23.3 m² (produžuje
se 0.60 m za rasvjetni stup)



Izradio:
Vatroslav Skender, dipl.ing.geod.
Rijeka, travanj 2022. godine

Odgovorna osoba za obavljanje stručnih
geodetskih poslova:
Vatroslav Skender, dipl.ing.geod.

REPUBLIKA HRVATSKA

ŽUPANIJA: PRIMORSKO-GORANSKA

Katastarska općina: MALI LOŠINJ-GRAD (MB: 302384)


Katastarska čestica: 3601/1

Objekt: "Koralj"

Adresa: Priko 52



Površina pod terasom: 30m²

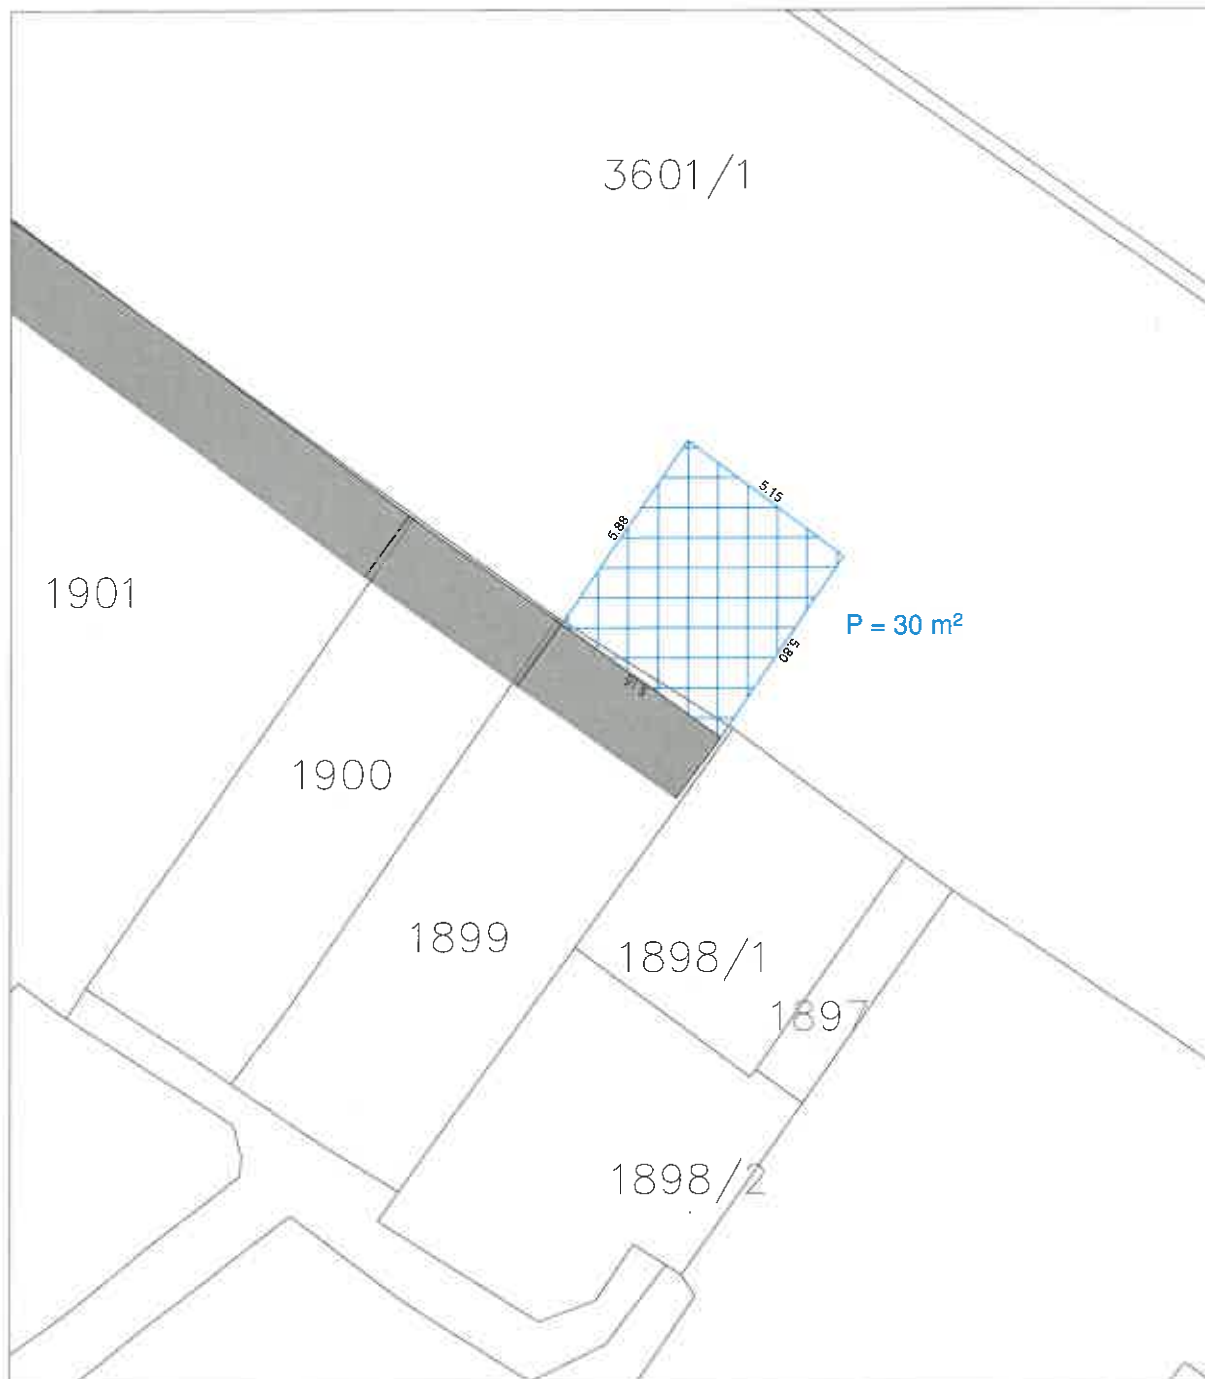

Rijeka, ožujak 2018.

Ovlaštena osoba za stručno obavljanje
geodetskih poslova:

Dražen Lenac, dipl. ing. geod.

REPUBLIKA HRVATSKA


ŽUPANIJA: PRIMORSKO-GORANSKA

Katastarska općina: MALI LOŠINJ-GRAD (MB: 302384)

Katastarska čestica: 3601/1

Objekt: Buffet - pizzeria "Galeb"

Adresa: Priko 53

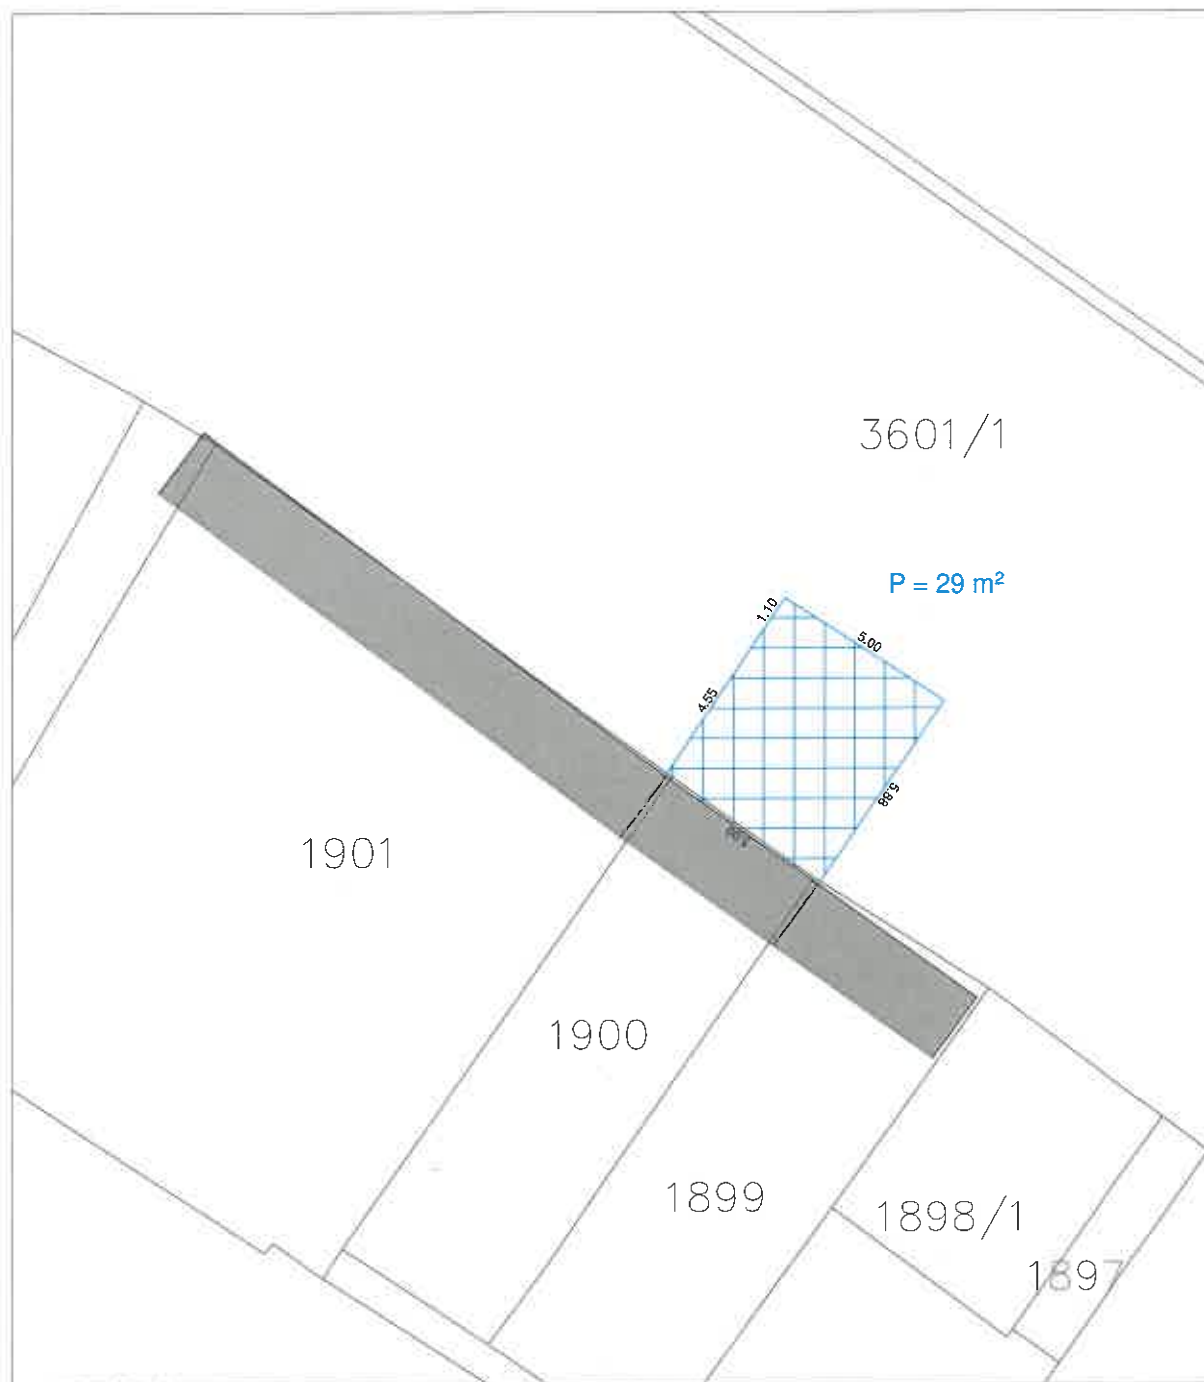**Površina pod terasom: 29m²**

Rijeka, ožujak 2018.

Ovlaštena osoba za stručno obavljanje
geodetskih poslova:

Dražen Lenac, dipl. ing. geod.

REPUBLIKA HRVATSKA

ŽUPANIJA: PRIMORSKO-GORANSKA

Katastarska općina: MALI LOŠINJ-GRAD (MB: 302384)


Katastarska čestica: 1901

Objekt: "Noštromo"

Adresa: *Priko 54*



Površina pod terasom: $60\text{m}^2 + 15,6\text{m}^2 = 75,6\text{m}^2$

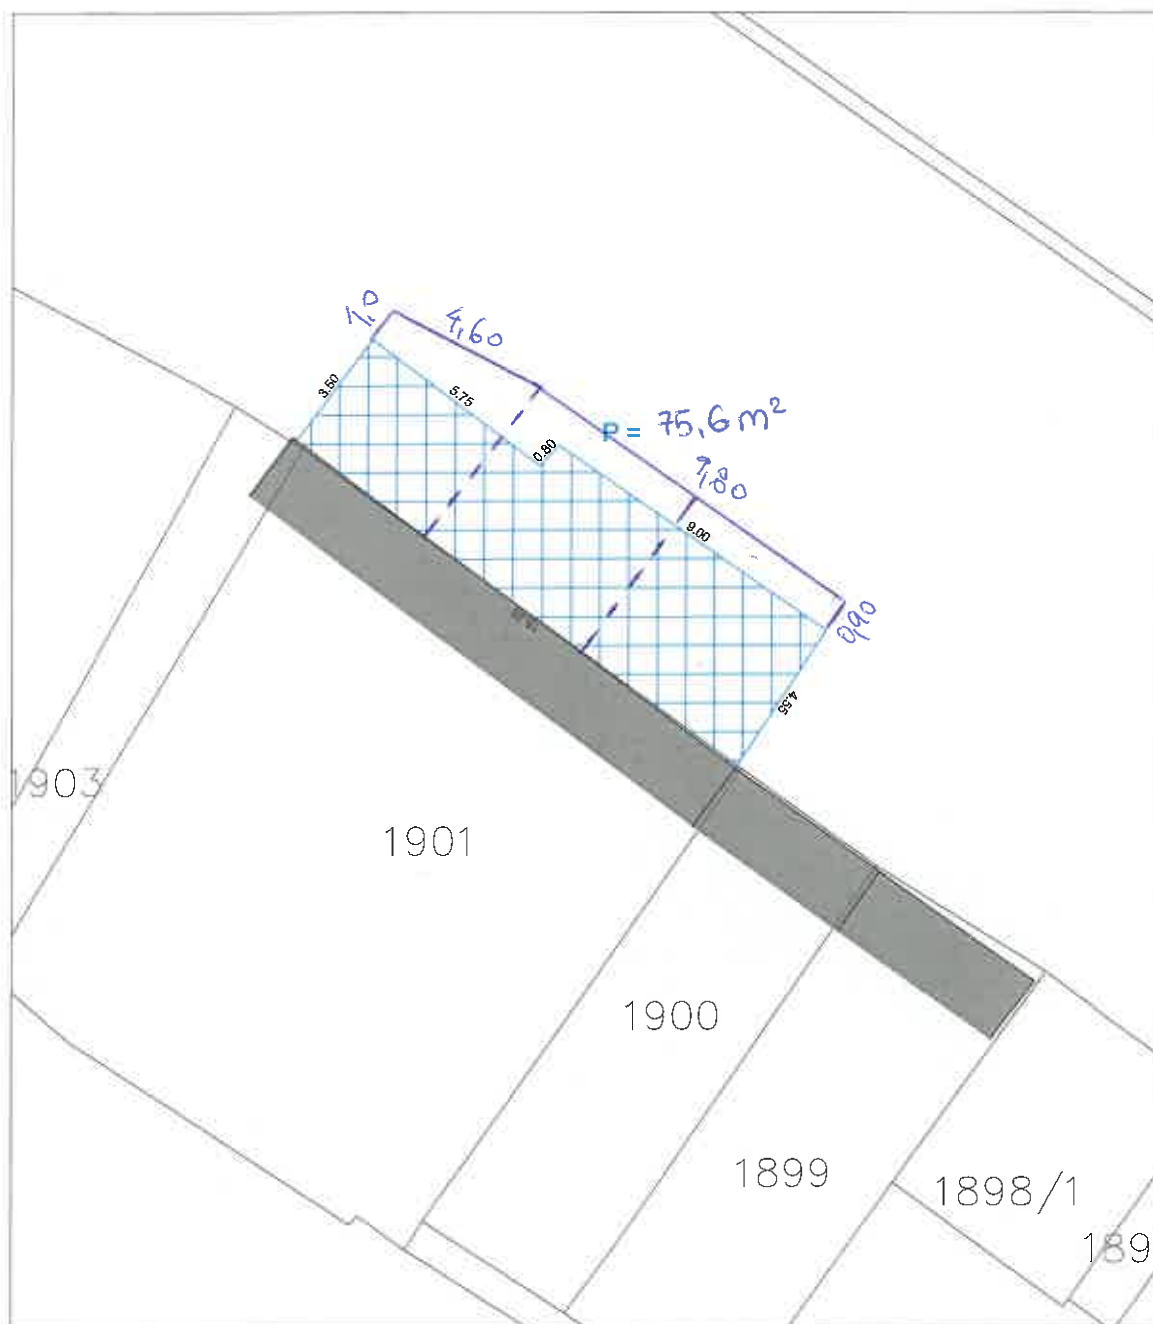

Rijeka, ožujak 2018.

Ovlaštena osoba za stručno obavljanje
geodetskih poslova:

Dražan Lenac, dipl. ing. geod.

Odgovorna osoba za obavljanje stručnih
geodetskih poslova:
Vatroslav Skender, dipl.ing.geod.

REPUBLIKA HRVATSKA

ŽUPANIJA: PRIMORSKO-GORANSKA

Katastarska općina: MALI LOŠINJ-GRAD (MB: 302384)

Katastarska čestica: 2617

Objekt: *Restoran "CROCIATA GRILL"*

Adresa: *Brade Vidulića 40/1*



Površina pod terasom: 50 m²



Rijeka, svibanj 2018.

Ovlaštena osoba za stručno obavljanje
geodetskih poslova:

Dražen Lenac, dipl. ing. geod.


KORIŠTENJE JAVNE POVRŠINE ZA POSTAVU STOLOVA I STOLICA

TERASA BROJ

k.o. - Mali Lošinj
dio č.zem. 7882/1
Zona: IV
P = 46,86 m²
Objekt

$$10,65 \times 4,40 = 46,86 \text{ m}^2$$

Vlasnik:

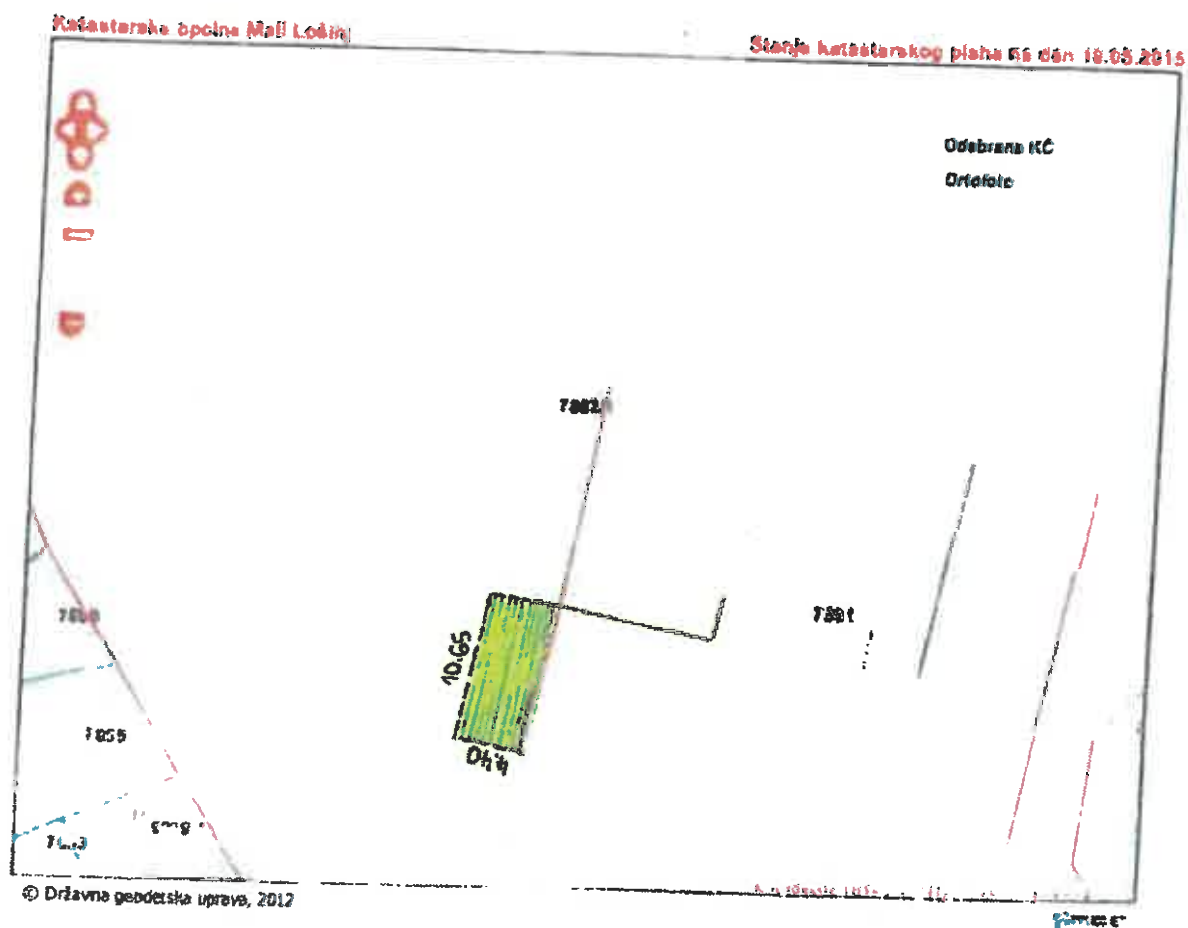

REPUBLIKA HRVATSKA

ŽUPANIJA: PRIMORSKO-GORANSKA

Katastarska općina: MALI LOŠINJ-GRAD (MB: 302384)

Katastarska čestica: 3541/1

Objekt: "Porto"

Adresa: *Sveti Martin 35*



Površina pod terasom: 75m²



Rijeka, svibanj 2018.

Ovlaštena osoba za stručno obavljanje
geodetskih poslova:

Dražan Lenac, dipl. ing. geod.


REPUBLIKA HRVATSKA

ŽUPANIJA: PRIMORSKO-GORANSKA

Katastarska općina: MALI LOŠINJ-GRAD (MB: 302384)

Katastarska čestica: 3541/1

Objekt: "Sv. Martin"

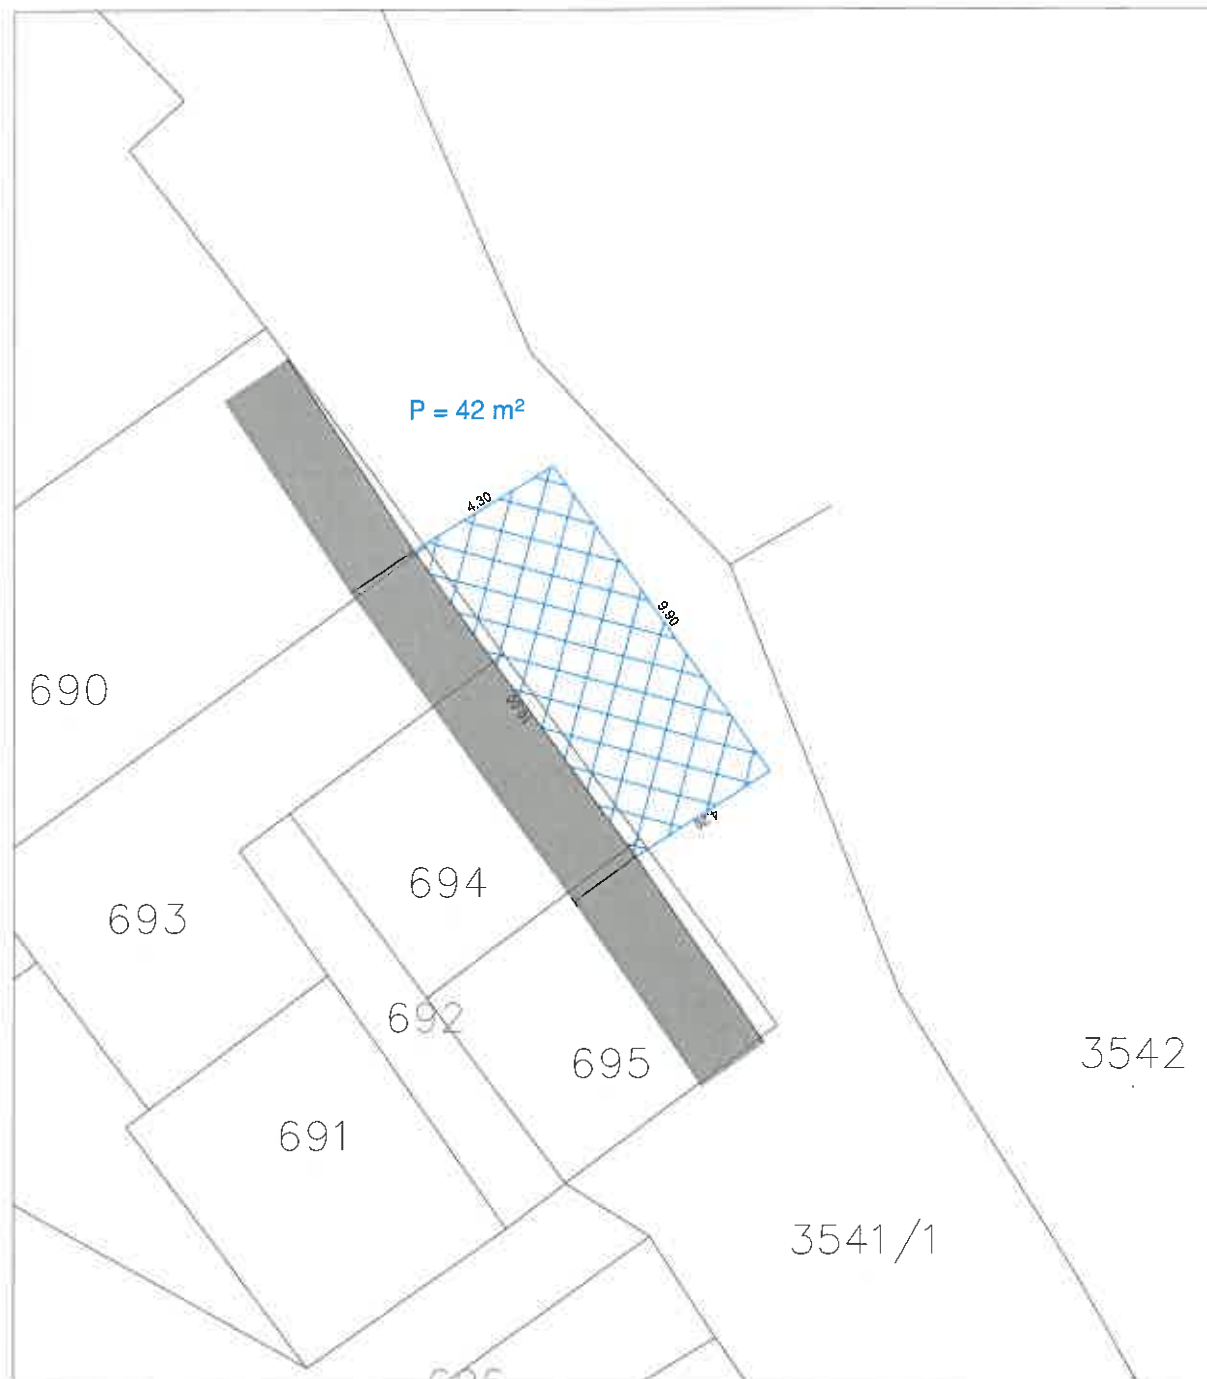Adresa: *Sveti Martin 57***Površina pod terasom: 42m²**

Rijeka, svibanj 2018.


Ovlaštena osoba za stručno obavljanje
geodetskih poslova:

Dražen Lenac, dipl. ing. geod.



Progeo d.o.o. Rijeka
Drage Šćitara 34, 51000 Rijeka
Tel./Faks +385 51 490 703
E-mail: progeo@progeo.hr
www.progeo.hr

IBAN HR9324020061100595177
OIB 90772684213

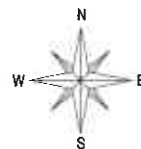

REPUBLIKA HRVATSKA

ŽUPANIJA: PRIMORSKO-GORANSKA

Katastarska općina: MALI LOŠINJ - GRAD (MB: 302384)

Katastarska čestica: 866/2

KORIŠTENJE JAVNE POVRŠINE ZA POSTAVU STOLOVA I STOLICA

Objekt: Restoran "PAPA BEPI"

Adresa: Mali Lošinj, Trg Zagazinjine 2

SNIMAK IZVEDENOG STANJA S PRIKAZOM NA KATASTARSKOM PLANU

Mjerilo 1:250

Površina pod terasom: 41.6 m²



Izradio:
Vatroslav Skender, dipl.ing.geod.
Rijeka, travanj 2022. godine

Odgovorna osoba za obavljanje stručnih
geodetskih poslova:
Vatroslav Skender, dipl.ing.geod.

SNIMAK TERASE


Katastarska općina: MALI LOŠINJ-GRAD

Katastarska čestica: 34

Objekt: Ugostiteljski objekt „LEVANT“

Adresa: Uvala Kadin bb

Površina pod terasom: 30,00 m²

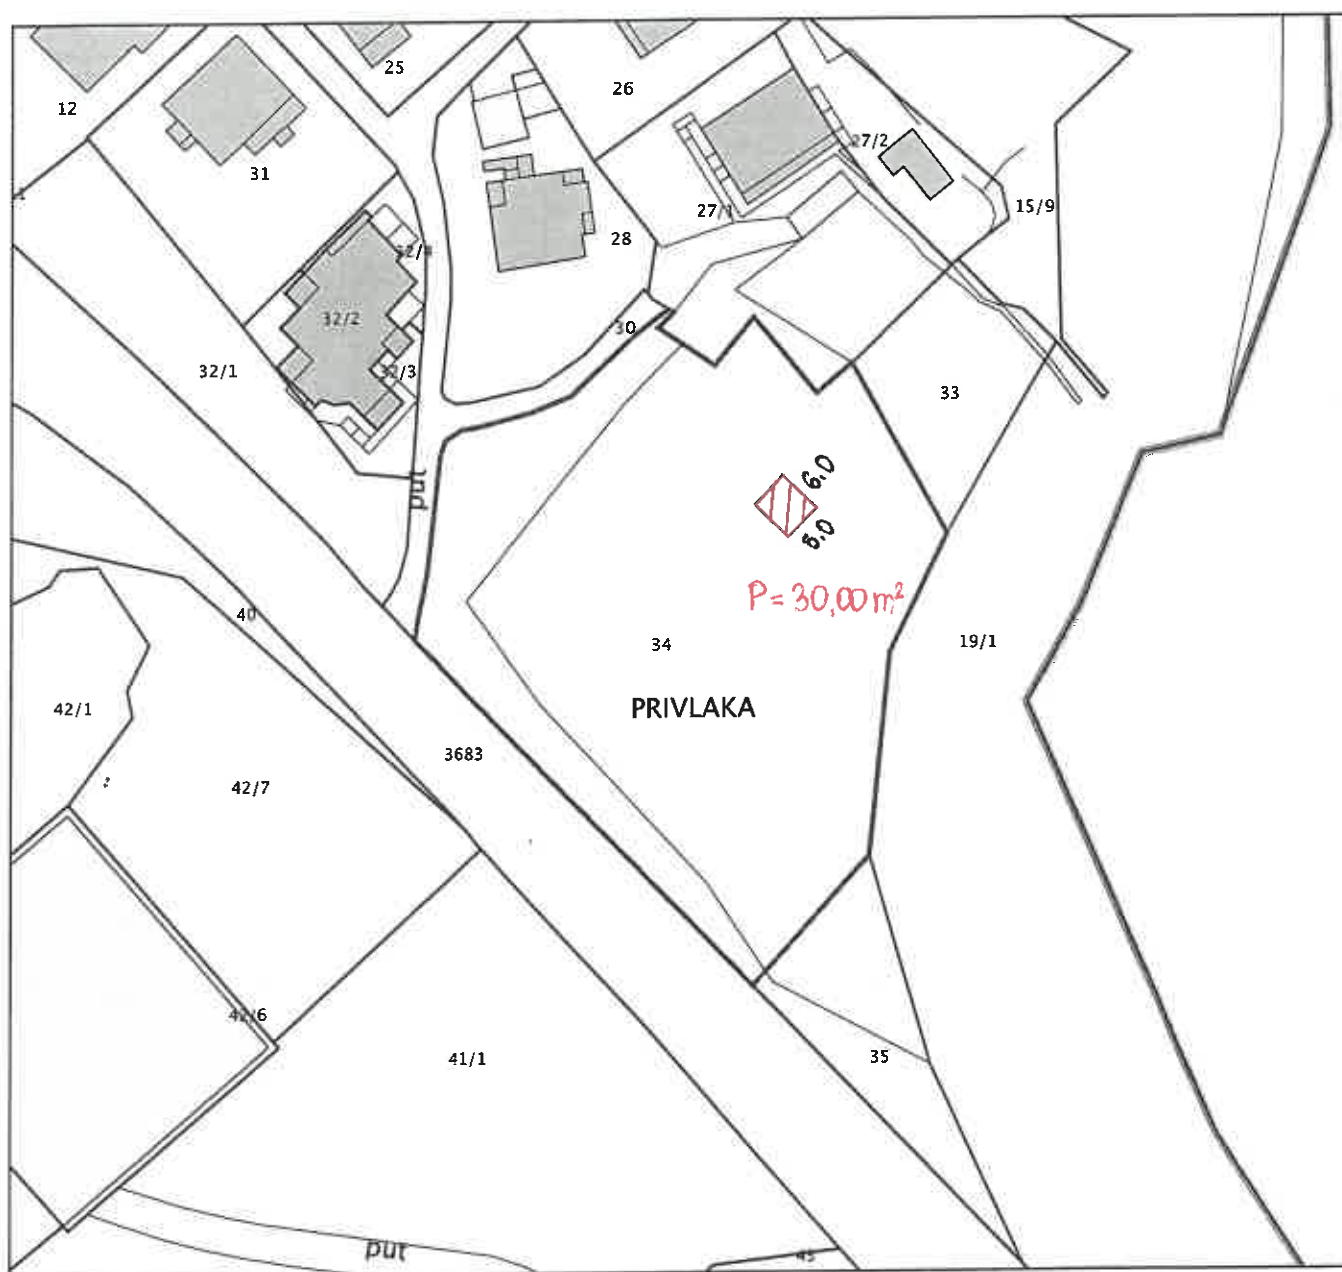

SNIMAK TERASE

Katastarska općina: MALI LOŠINJ-GRAD

Katastarska čestica: 1697/1

Objekt: Caffè bar-Slastičarna „ALFA“

Adresa: Trg Republike Hrvatske 8, Mali Lošinj

Površina pod terasom: 44,00 m²



SNIMAK TERASE

Katastarska općina: MALI LOŠINJ

Katastarska čestica: 13326/15

Objekt: Ugostiteljski objekt

Adresa: Dražica bb, Mali Lošinj

Površina pod terasom: 30,00 m²

