




Progeo d.o.o. Rijeka
Drage Šćitara 34, 51000 Rijeka
Tel./Faks +385 51 490 703
E-mail: progeo@progeo.hr
www.progeo.hr

IBAN HR9324020061100595177
OIB 90772684213

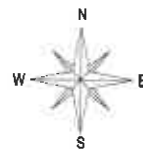

REPUBLIKA HRVATSKA

ŽUPANIJA: PRIMORSKO-GORANSKA

Katastarska općina: VELI LOŠINJ (MB: 302546)

Katastarska čestica: 9659/1

KORIŠTENJE JAVNE POVRŠINE ZA POSTAVU STOLOVA I STOLICA

Objekt: Gostionica "MARINA"

Adresa: Veli Lošinj, Obala maršala Tita 38

SNIMAK IZVEDENOG STANJA S PREKLOPLJENIM KATASTARSKIM PLANOM

Mjerilo 1:250

Površina pod terasom: 98.4 m²



Izradio:
Vatroslav Skender, dipl.ing.geod.
Rijeka, travanj 2022. godine

Odgovorna osoba za obavljanje stručnih
geodetskih poslova:
Vatroslav Skender, dipl.ing.geod.

REPUBLIKA HRVATSKA


ŽUPANIJA: PRIMORSKO-GORANSKA

Katastarska općina: VELI LOŠINJ (MB: 302546)

Katastarska čestica: 9659/1

Objekt: "Mandrač"

Adresa: OMT 36

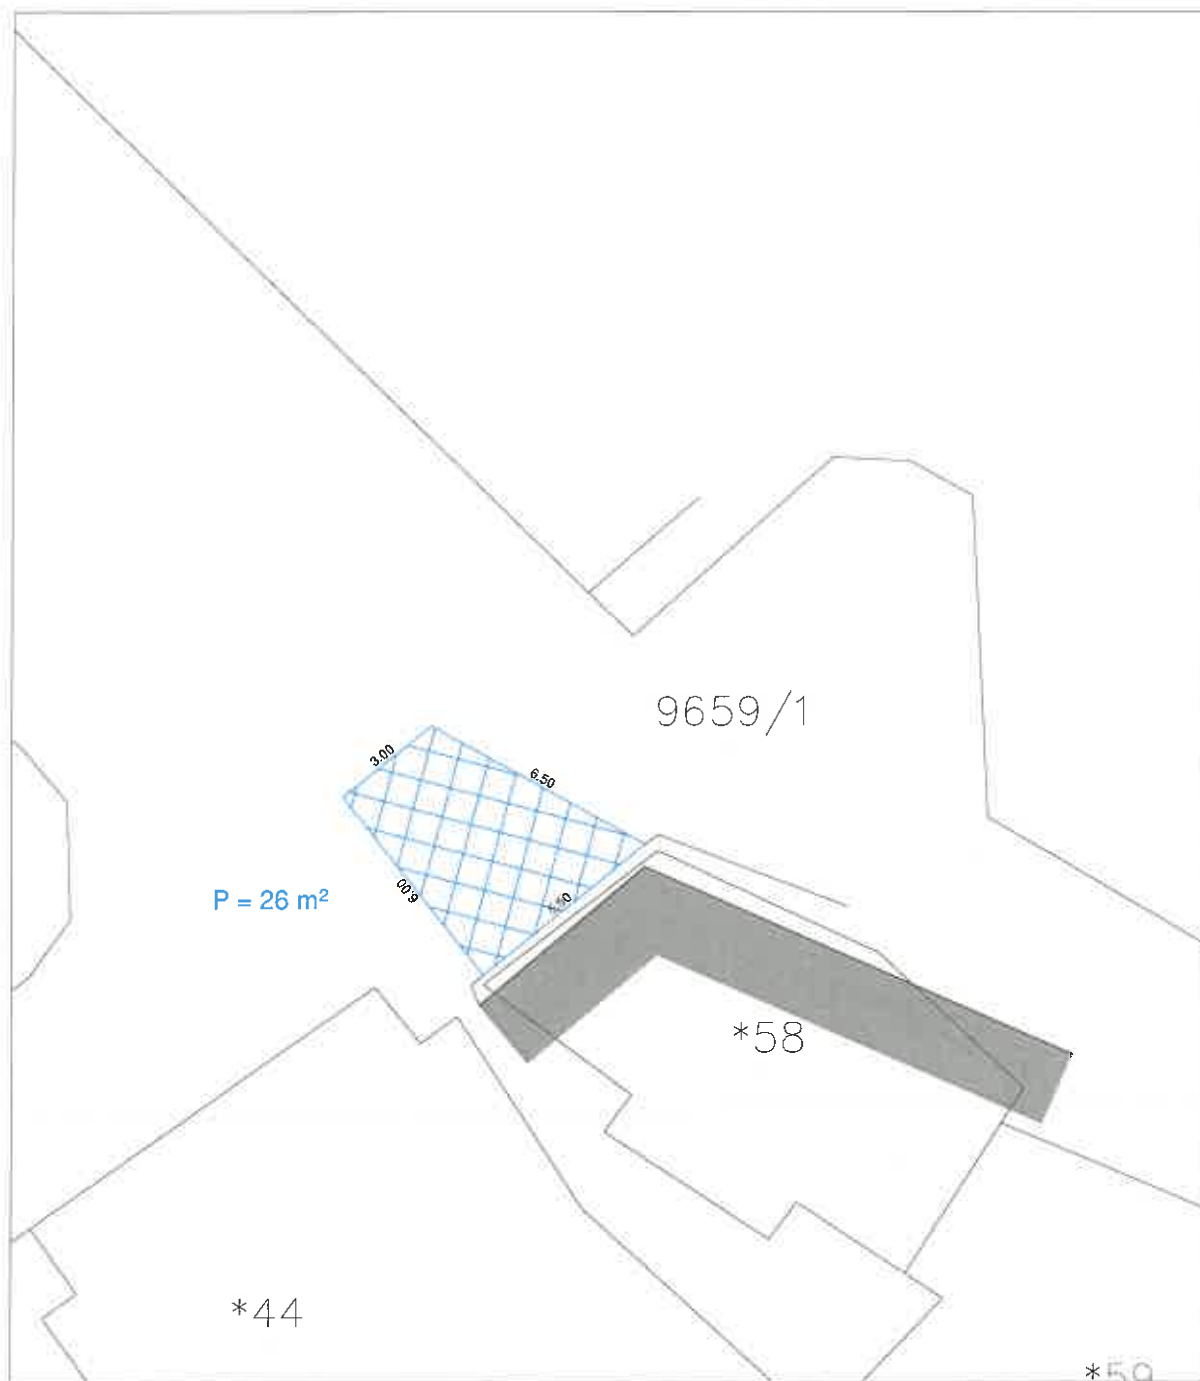**Površina pod terasom: 26m²**

Rijeka, svibanj 2018.

Ovlaštena osoba za stručno obavljanje
geodetskih poslova:

Dražan Lenac, dipl. ing. geod.


REPUBLIKA HRVATSKA

ŽUPANIJA: PRIMORSKO-GORANSKA

Katastarska općina: VELI LOŠINJ (MB: 302546)

Katastarska čestica: 9659/1

Objekt: "Eskimo"

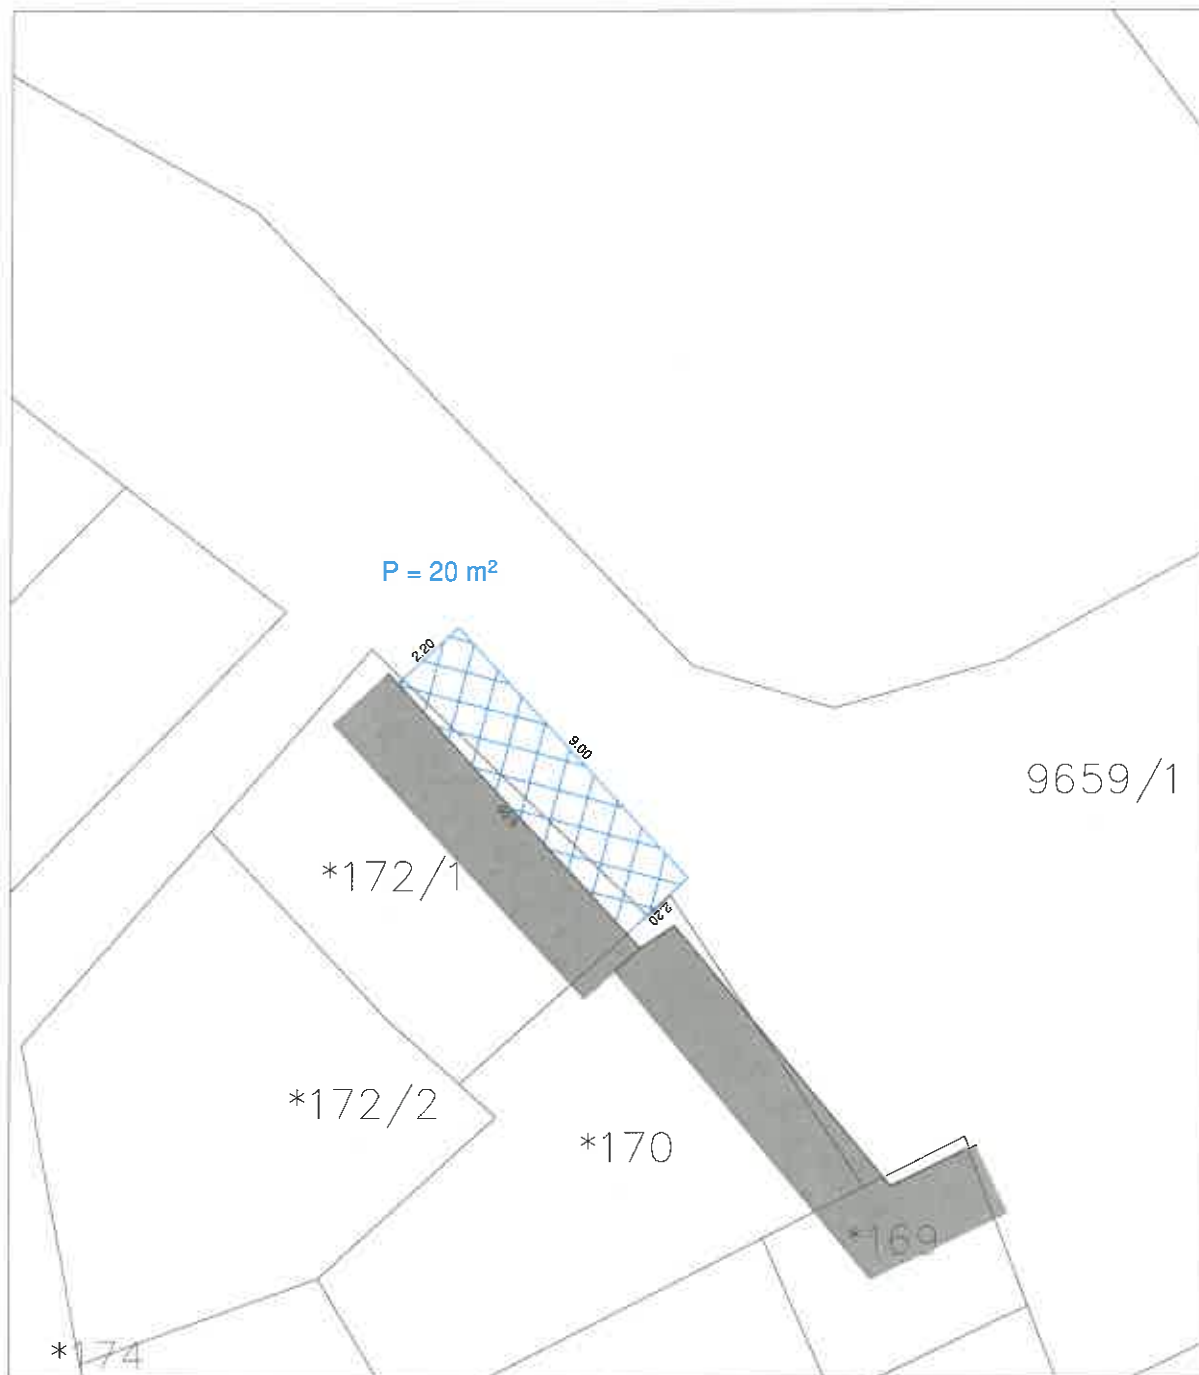Adresa: *Kaštel 1***Površina pod terasom: 20m²**

Rijeka, svibanj 2018.

Ovlaštena osoba za stručno obavljanje
geodetskih poslova:

Dražen Lenac, dipl. ing. geod.

REPUBLIKA HRVATSKA

ŽUPANIJA: PRIMORSKO-GORANSKA

Katastarska općina: VELI LOŠINJ (MB: 302546)


Katastarska čestica: 9659/1

Objekt: "Faro"

Adresa: OMT 31



Površina pod terasom: 23m²

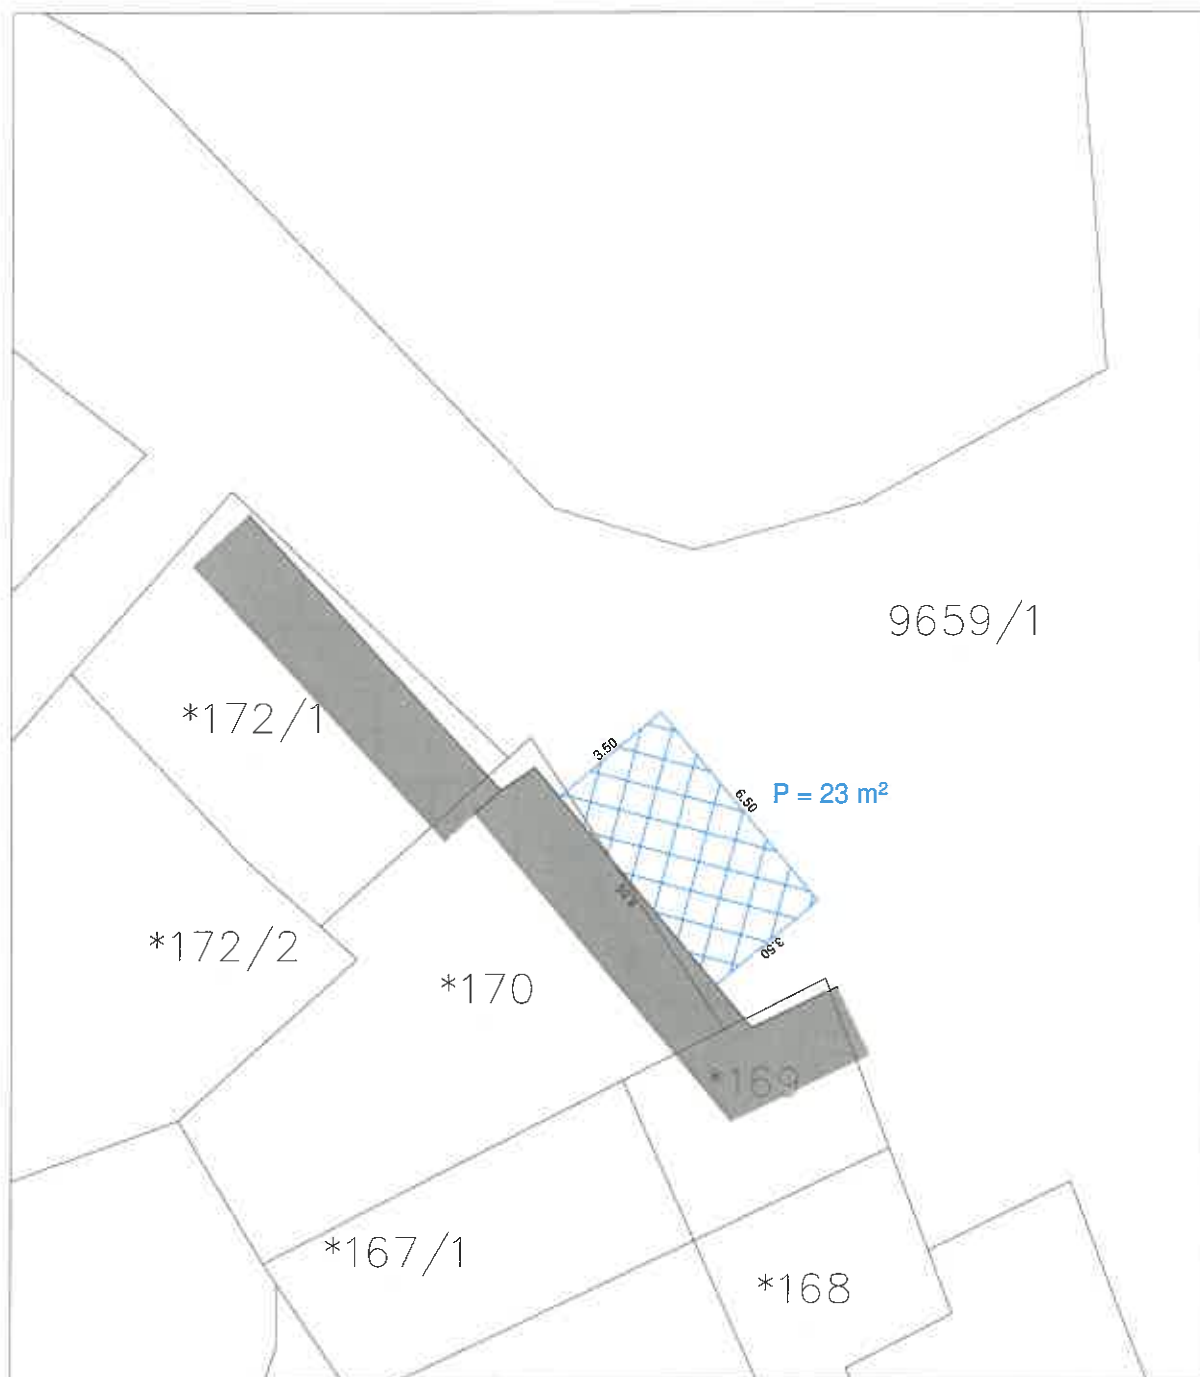

Rijeka, svibanj 2018.

Ovlaštena osoba za stručno obavljanje
geodetskih poslova:

Dražan Lenac, dipl. ing. geod.



SNIMAK IZVEDENOG STANJA TERASA

1:200

REPUBLIKA HRVATSKA


ŽUPANIJA: PRIMORSKO-GORANSKA

Katastarska općina: VELI LOŠINJ (MB: 302546)

Katastarska čestica: 9659/1

Objekt: U.O. GRIZZLY

Adresa: OMT 23 VELI LOŠINJ

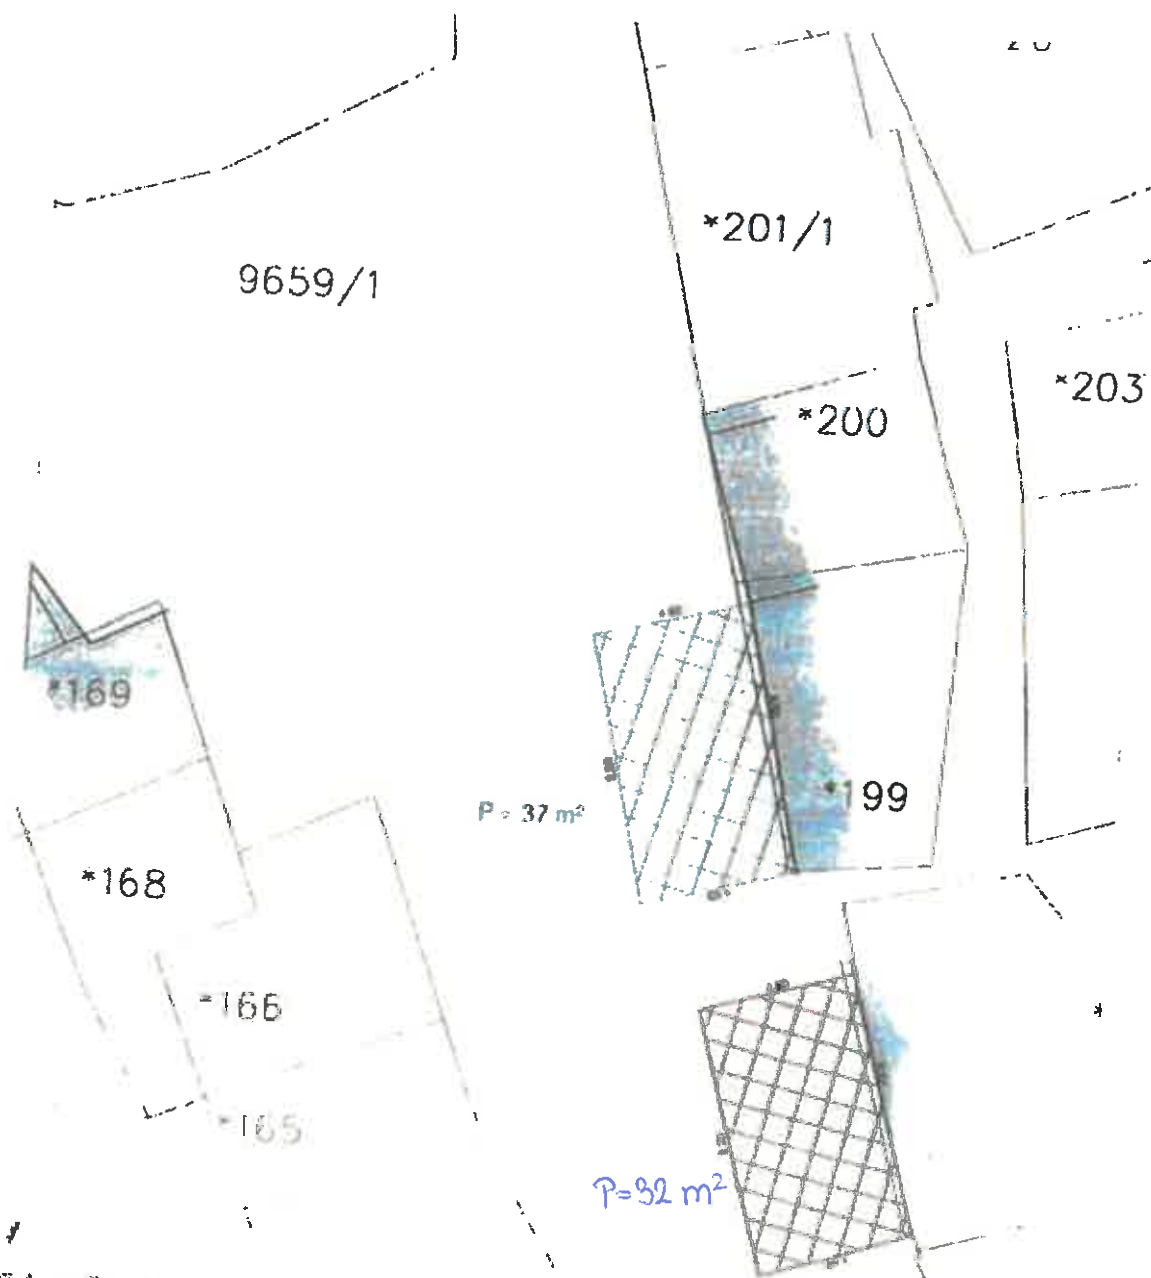Površina pod terasom: 32 m²

Rijeka, svibanj 2018.

Ovlaštena osoba za stručno obavljanje
geodetskih poslova:

Dražen Lenac, dipl. ing. geod.

REPUBLIKA HRVATSKA


ŽUPANIJA: PRIMORSKO-GORANSKA

Katastarska općina: VELI LOŠINJ (MB: 302546)

Katastarska čestica: 9659/1

Objekt: "Mladost"

Adresa: OMT 20

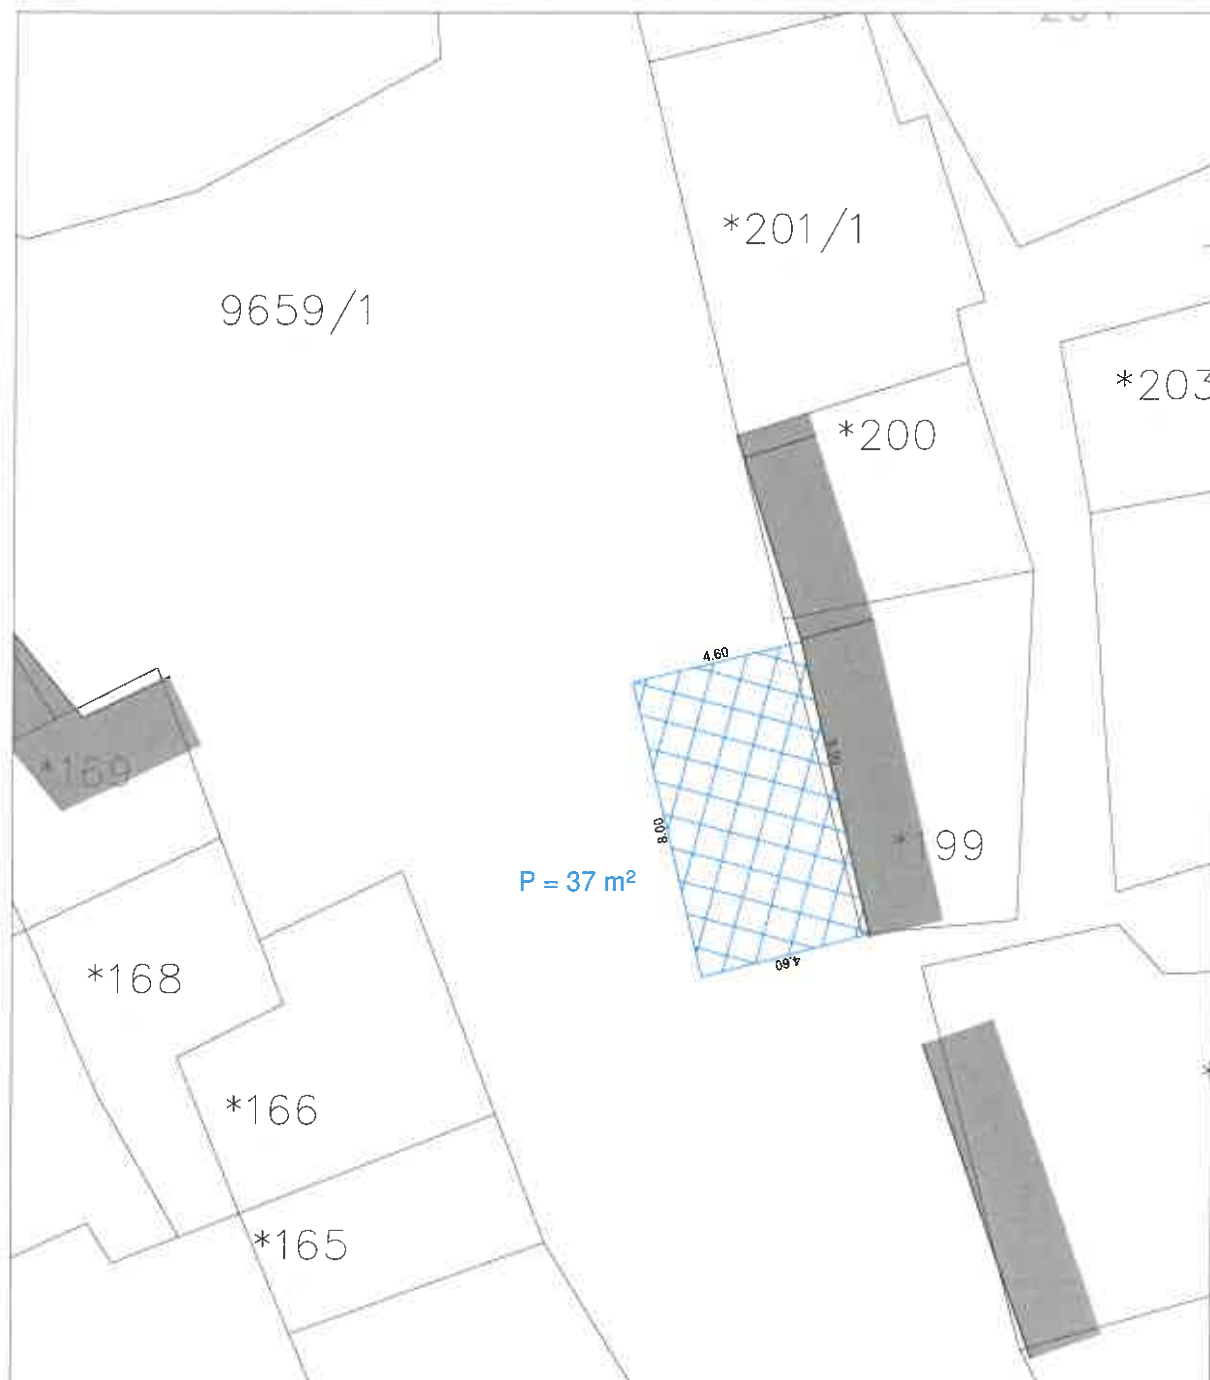Površina pod terasom: 37m²

Rijeka, svibanj 2018.

Ovlaštena osoba za stručno obavljanje
geodetskih poslova:

Dražen Lenac, dipl. ing. geod.

REPUBLIKA HRVATSKA


ŽUPANIJA: PRIMORSKO-GORANSKA

Katastarska općina: VELI LOŠINJ (MB: 302546)

Katastarska čestica: 9659/1

Objekt: "Moby Dick - Veli"

Adresa: OMT 19

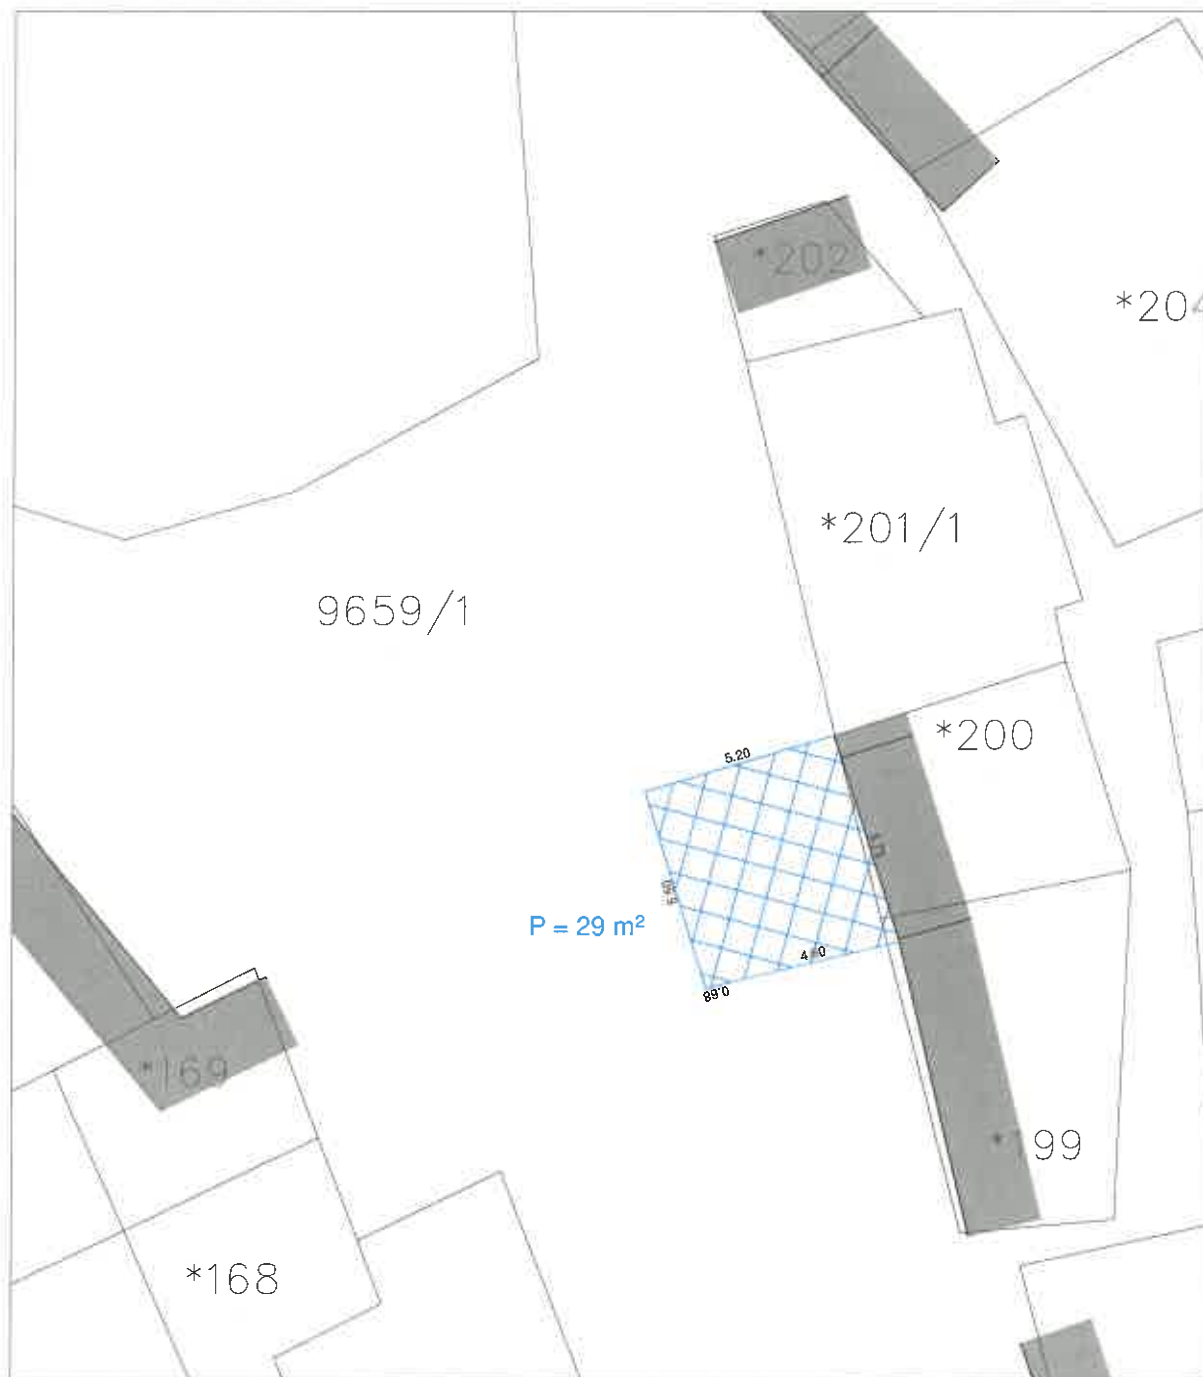**Površina pod terasom: 29m²**

Rijeka, svibanj 2018.

Ovlaštena osoba za stručno obavljanje
geodetskih poslova:

Dražen Lenac, dipl. ing. geod.

REPUBLIKA HRVATSKA

ŽUPANIJA: PRIMORSKO-GORANSKA

Katastarska općina: VELI LOŠINJ (MB: 302546)


Katastarska čestica: 9659/1

Objekt: "Benny"

Adresa: OMT 8



Površina pod terasom: 28m²

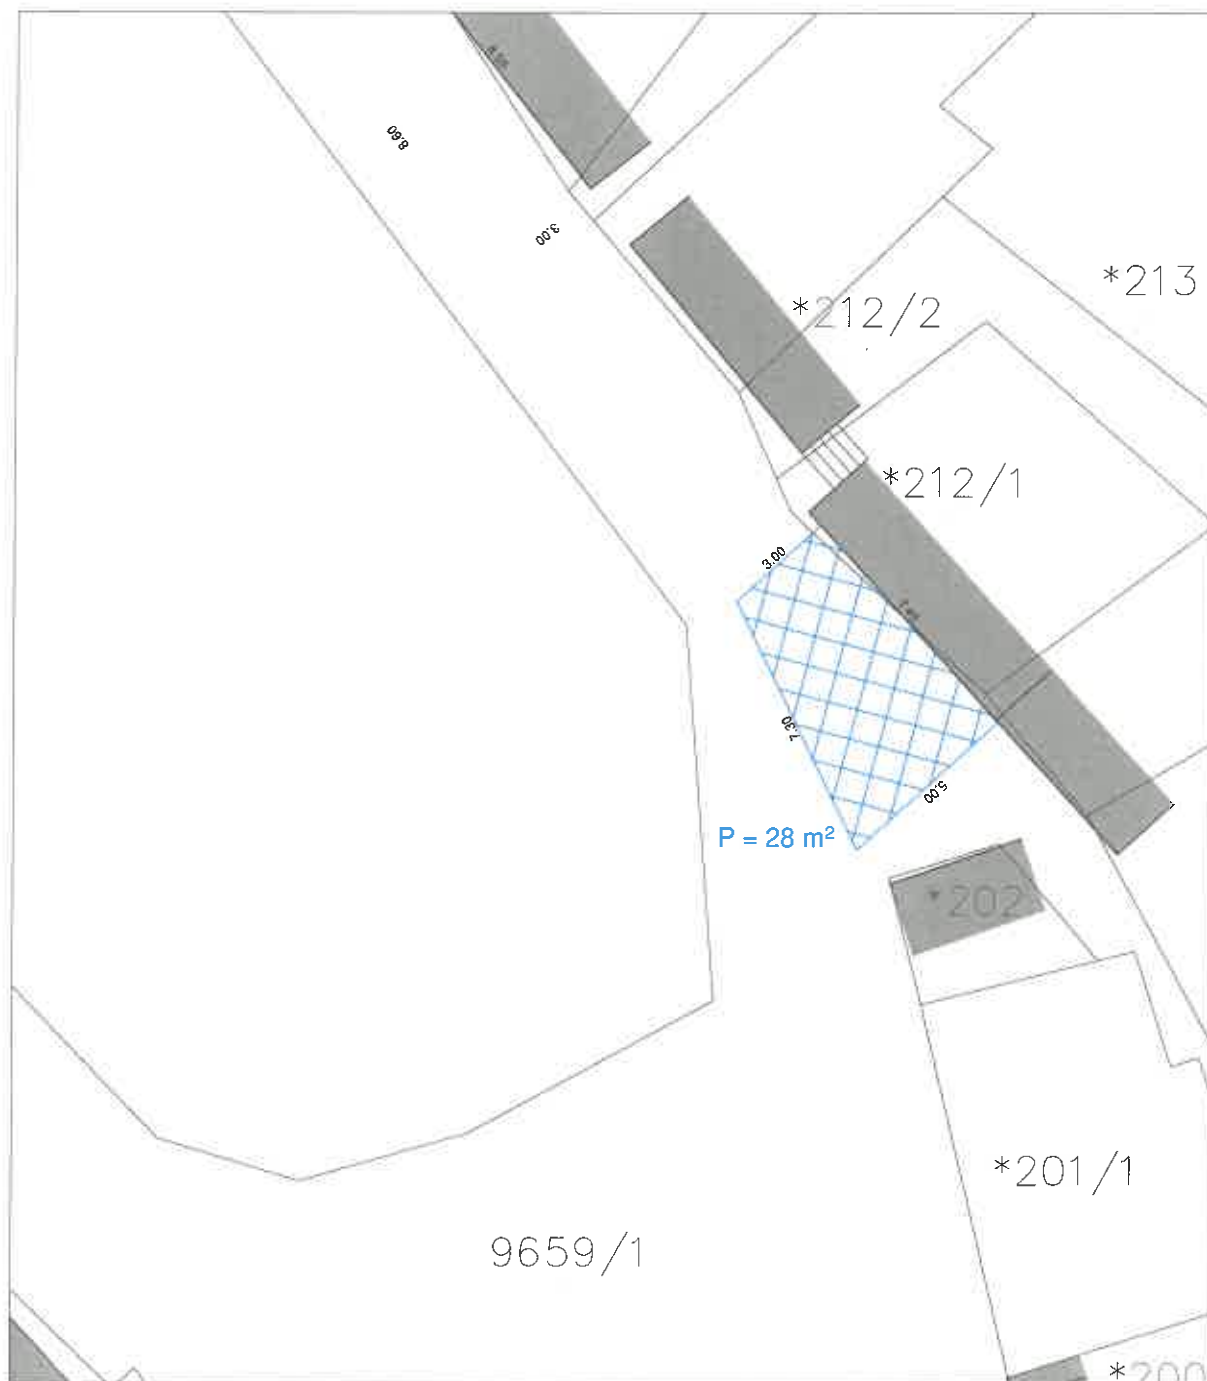

Rijeka, svibanj 2018.

Ovlaštena osoba za stručno obavljanje
geodetskih poslova:

Dražan Lenac, dipl. ing. geod.

REPUBLIKA HRVATSKA

ŽUPANIJA: PRIMORSKO-GORANSKA

Katastarska općina: VELI LOŠINJ (MB: 302546)


Katastarska čestica: 9659/1

Objekt: "Saturn"

Adresa: OMT 34



Površina pod terasom: 35m²

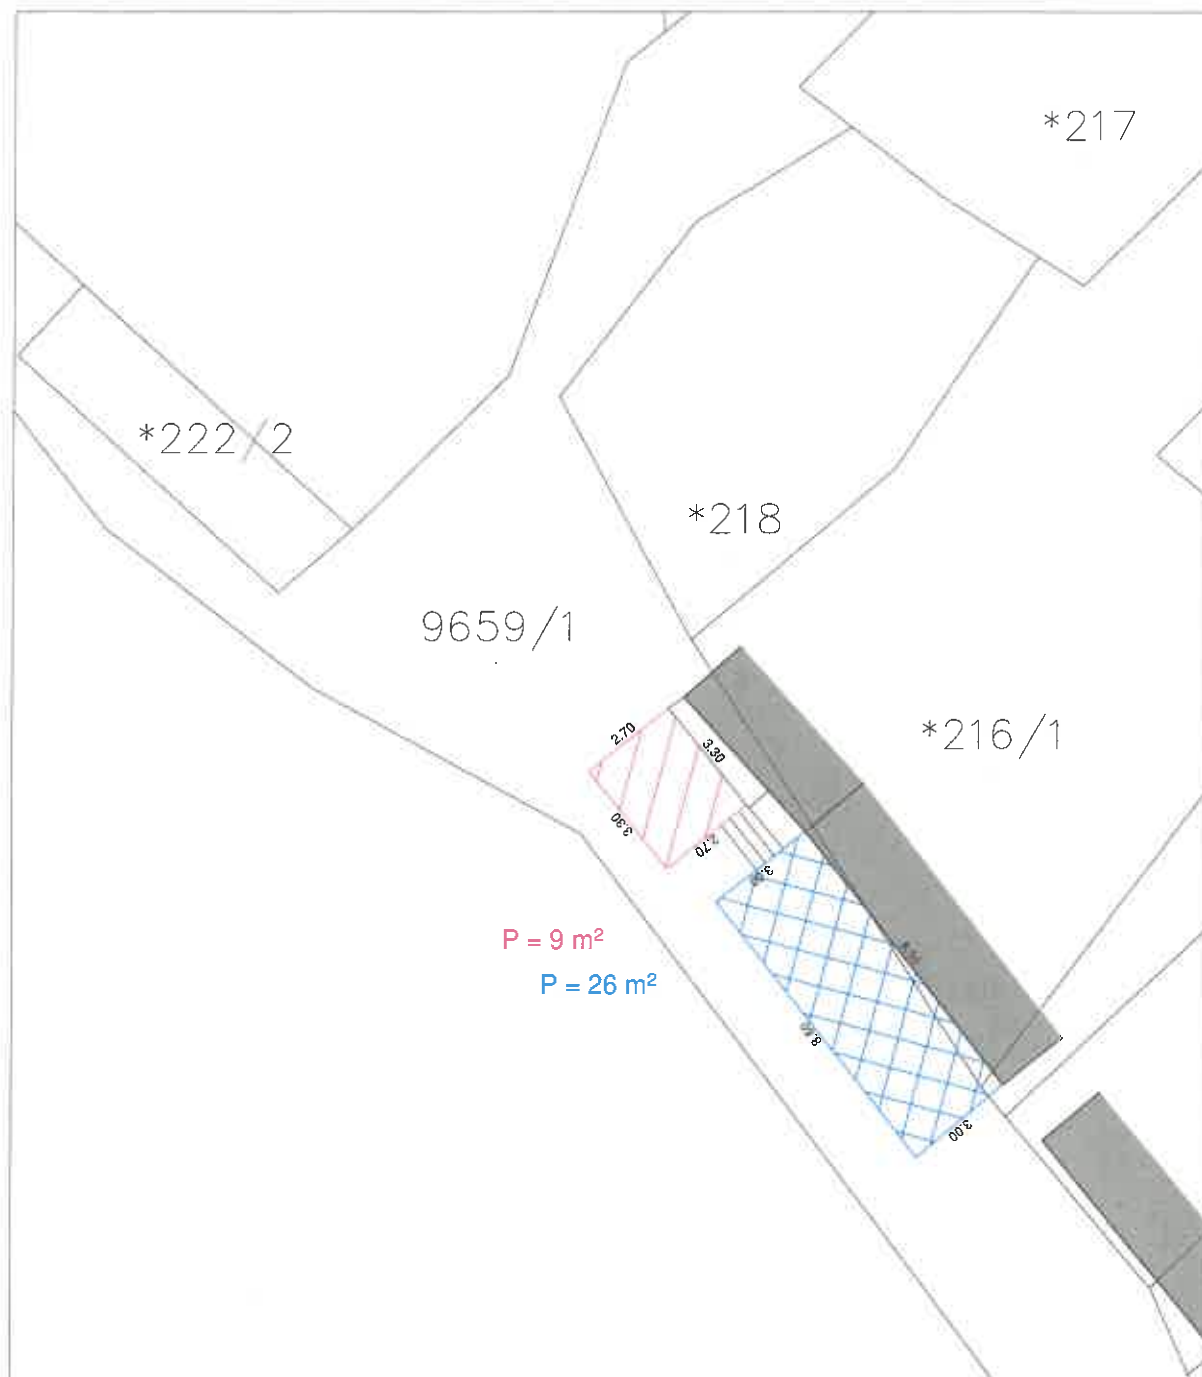

Rijeka, svibanj 2018.

Ovlaštena osoba za stručno obavljanje
geodetskih poslova:

Dražan Lenac, dipl. ing. geod.

REPUBLIKA HRVATSKA

ŽUPANIJA: PRIMORSKO-GORANSKA

Katastarska općina: VELI LOŠINJ (MB: 302546)


Katastarska čestica: 2884/1

Objekt: "Ribarska koliba"

Adresa: OMT 1A



Površina pod terasom: 105m²

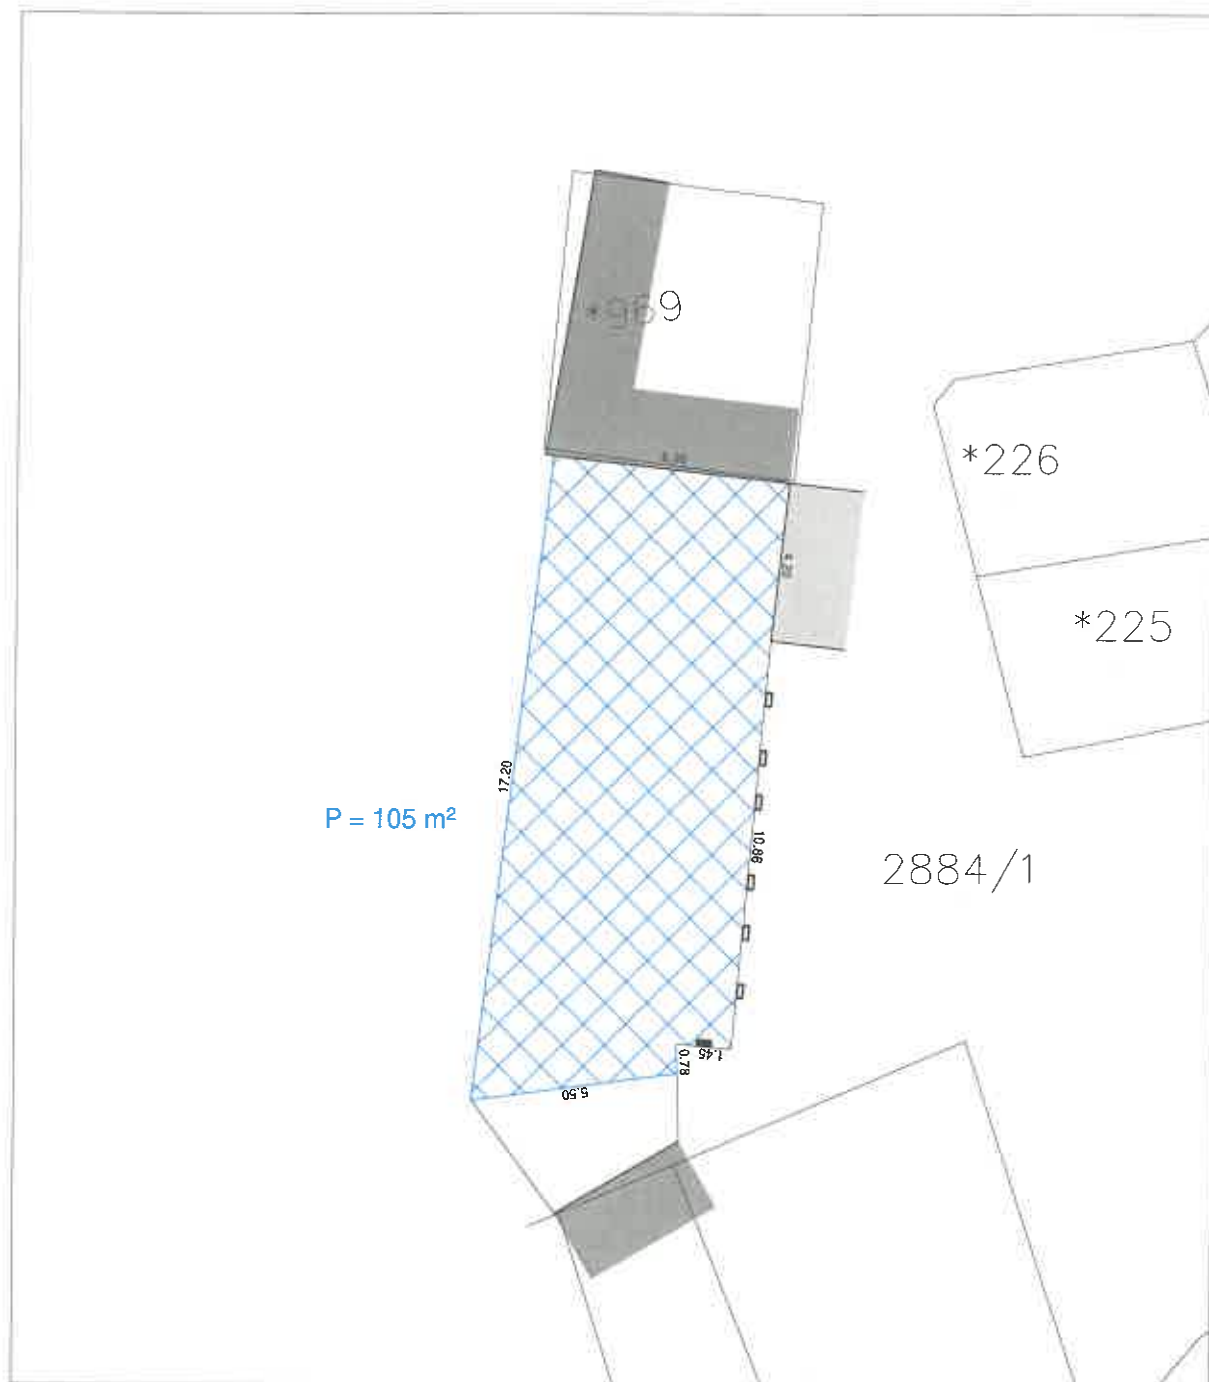

Rijeka, svibanj 2018.

Ovlaštena osoba za stručno obavljanje
geodetskih poslova:

Dražan Lenac, dipl. ing. geod.

REPUBLIKA HRVATSKA

ŽUPANIJA: PRIMORSKO-GORANSKA

Katastarska općina: VELI LOŠINJ (MB: 302546)


Katastarska čestica: 9659/1

Objekt: "Mol"

Adresa: *Rovenska 1*



Površina pod terasom: 80m²

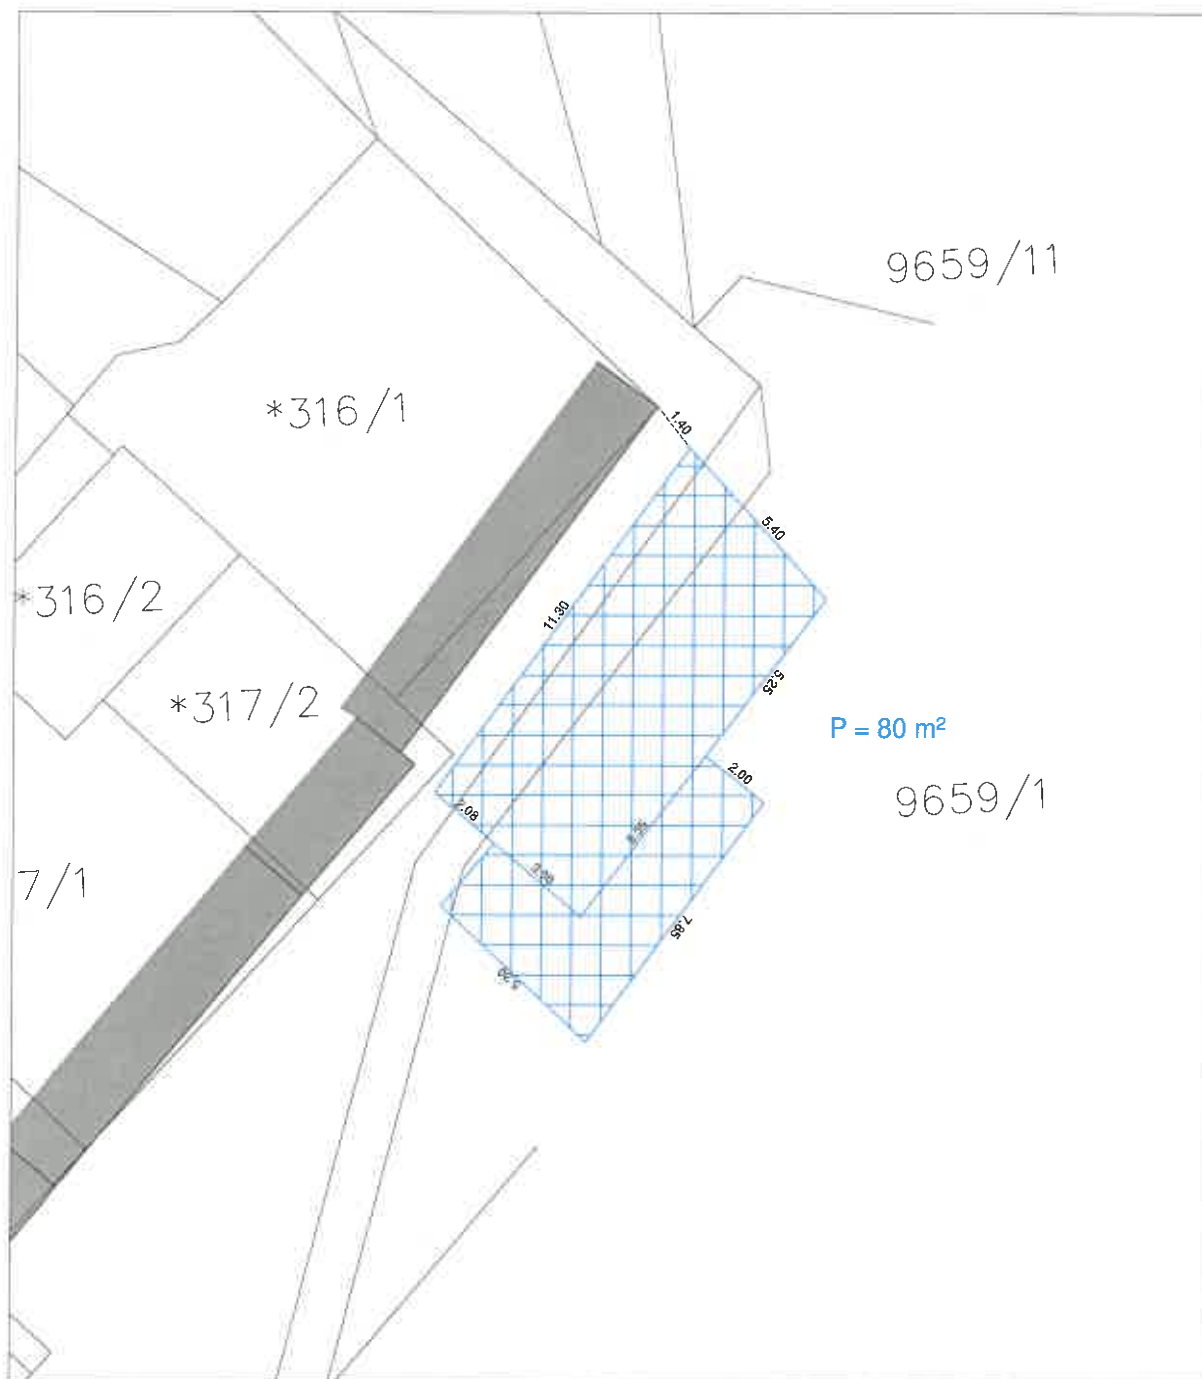

Rijeka, svibanj 2018.

Ovlaštena osoba za stručno obavljanje
geodetskih poslova:

Dražan Lenac, dipl. ing. geod.

REPUBLIKA HRVATSKA

ŽUPANIJA: PRIMORSKO-GORANSKA

Katastarska općina: VELI LOŠINJ (MB: 302546)


Katastarska čestica: 9659/1

Objekt: "Bora bar 2"

Adresa: *Rovenska 3*



Površina pod terasom: 93m²

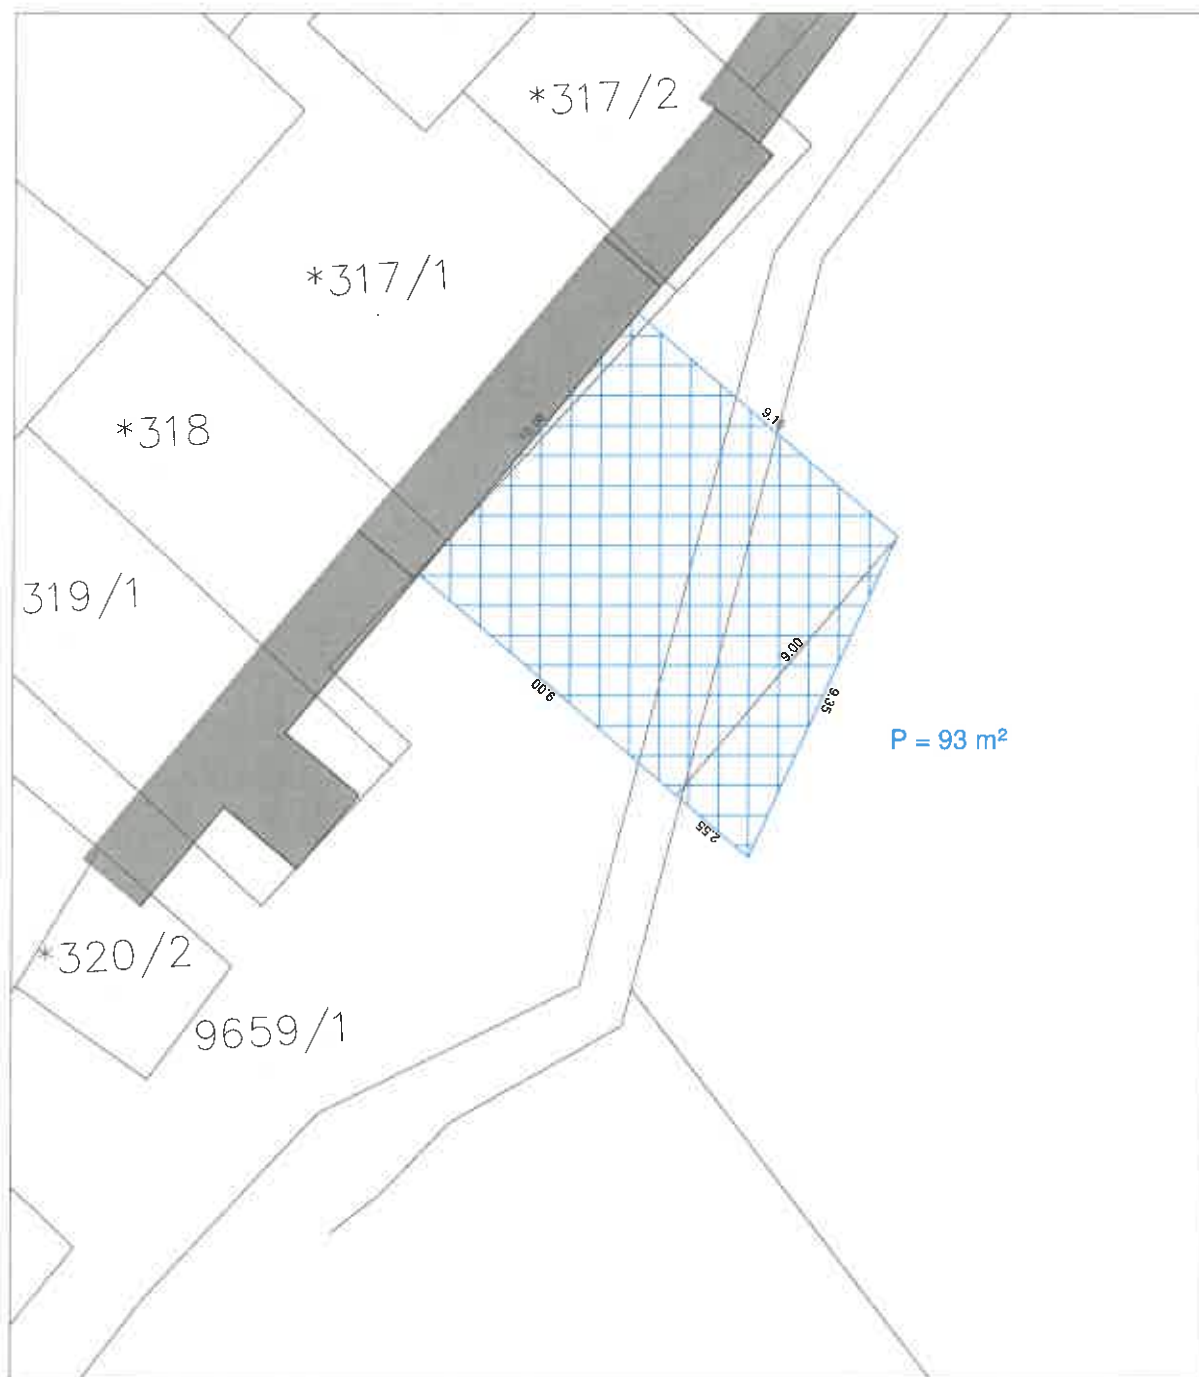

Rijeka, svibanj 2018.

Ovlaštena osoba za stručno obavljanje
geodetskih poslova:

Dražen Lenac, dipl. ing. geod.

REPUBLIKA HRVATSKA

ŽUPANIJA: PRIMORSKO-GORANSKA

Katastarska općina: VELI LOŠINJ (MB: 302546)


Katastarska čestica: 9659/1

Objekt: "Sirius"

Adresa: *Rovenska 4*



Površina pod terasom: *76*m²

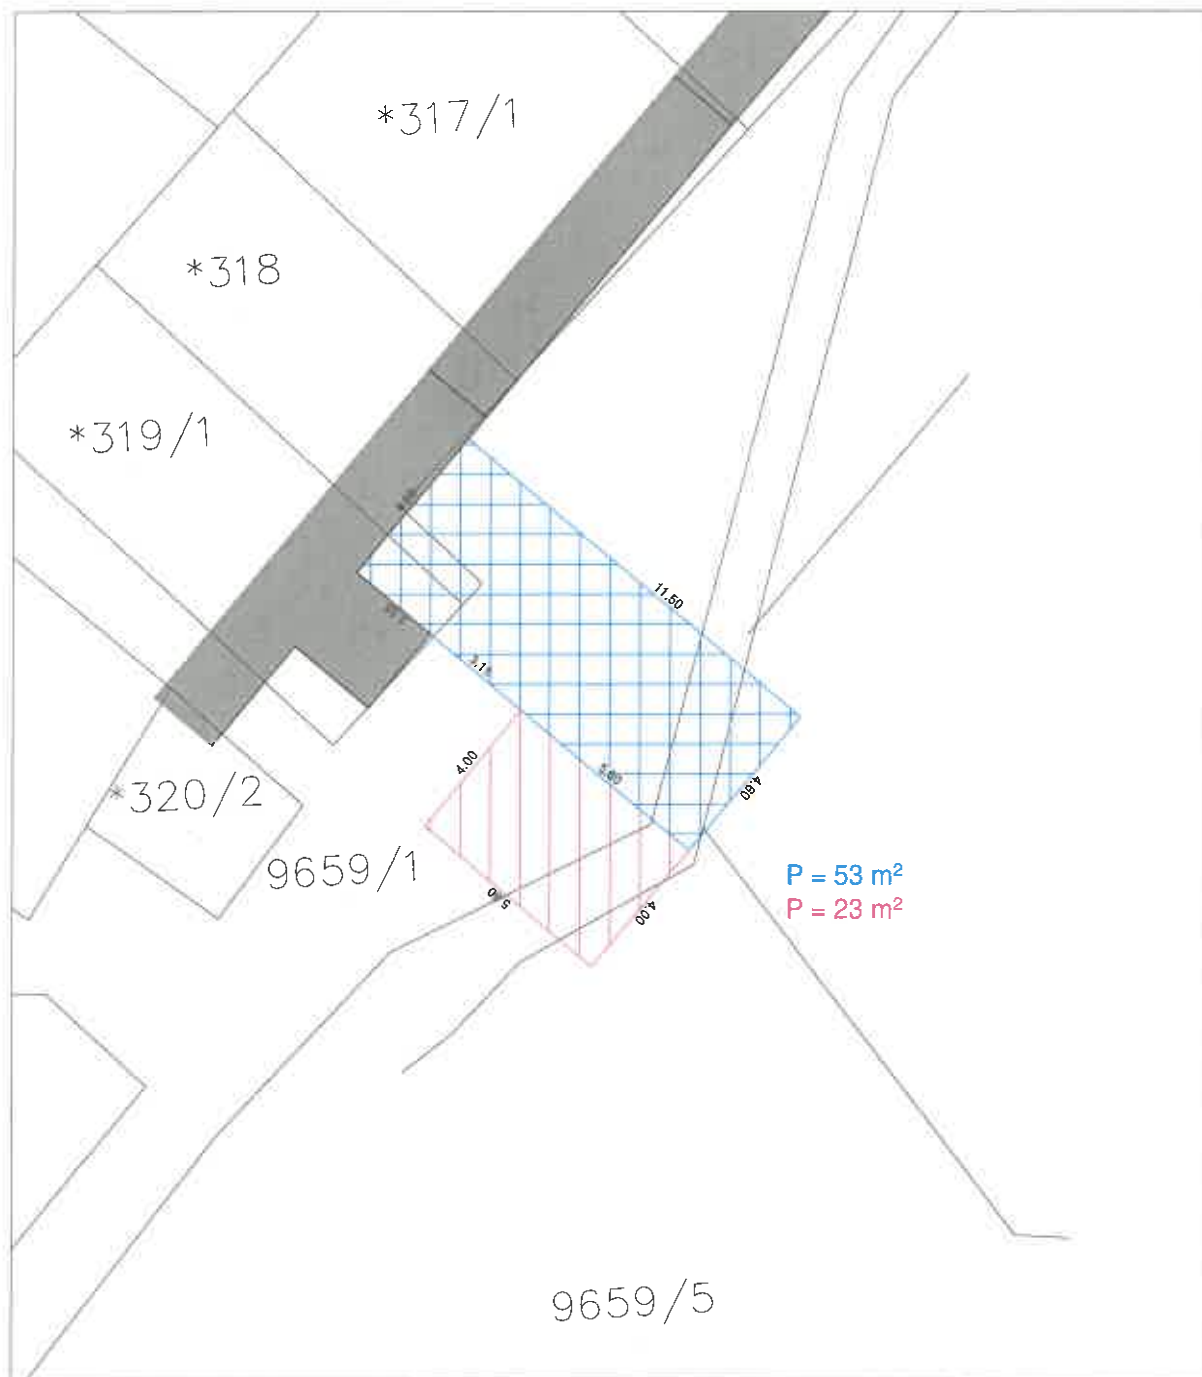

Rijeka, svibanj 2018.

Ovlaštena osoba za stručno obavljanje
geodetskih poslova:

Dražan Lenac, dipl. ing. geod.